泰州市城建档案馆

档　　号 ____________

案卷题名　泰州市中级人民法院
审判庭及信访中心电施图

编制单位　泰州市中级人民法院

起止日期　2015年04月13日

密　级　秘密　　保管期限　永久

本工程共　27　卷　　本案卷为第　20　卷

卷内目录

序号	文件编号	责任者	文件题名	日期	页次	备注
1			电施图		1-9	

全宗号	目录号	分类号	案卷号	件号
	114	362	30	2

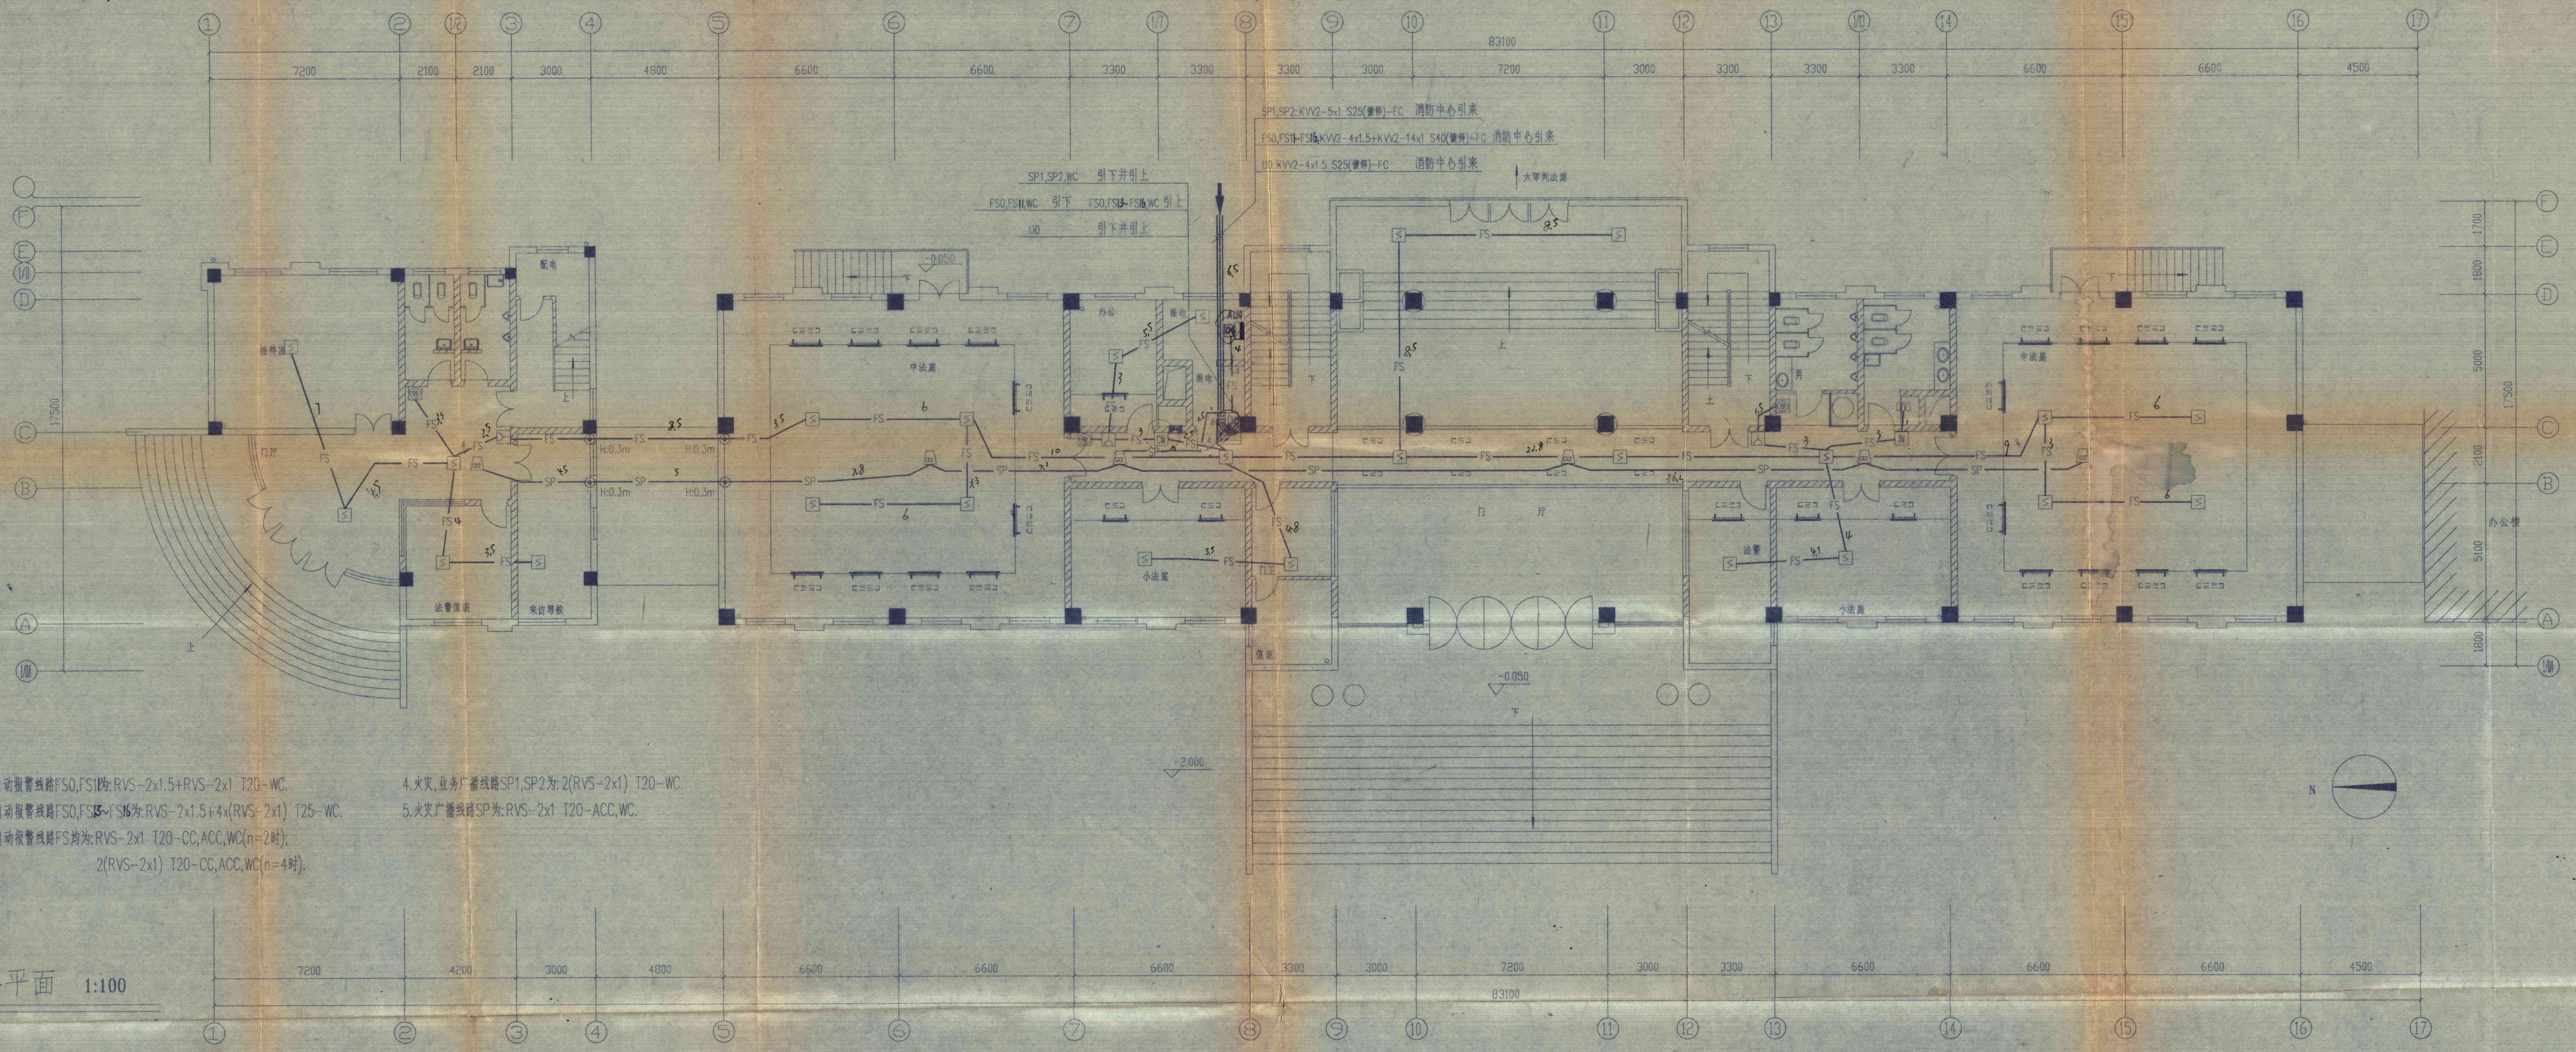
83100
SP1,SP2:KVV2-5x1 S25(镀锌)-FC 消防中心引来
FS0,FS11~FS16:KVV2-4x1.5+KVV2-14x1 S40(镀锌)-FC 消防中心引来
U0:KVV2-4x1.5 S25(镀锌)-FC 消防中心引来
大审判法庭
SP1,SP2,WC 引下并引上
FS0,FS11,WC 引下 FS0,FS13~FS16,WC 引上
U0 引下并引上
-0.050
-2.000
办公
强电
弱电
AL20
N

注:1.火灾自动报警线路FS0,FS11为:RVS-2x1.5+RVS-2x1 T20-WC.
2.火灾自动报警线路FS0,FS13~FS16为:RVS-2x1.5+4x(RVS-2x1) T25-WC.
3.火灾自动报警线路FS均为:RVS-2x1 T20-CC,ACC,WC(n=2时);
2(RVS-2x1) T20-CC,ACC,WC(n=4时).
4.火灾,业务广播线路SP1,SP2为:2(RVS-2x1) T20-WC.
5.火灾广播线路SP为:RVS-2x1 T20-ACC,WC.

一层平面 1:100

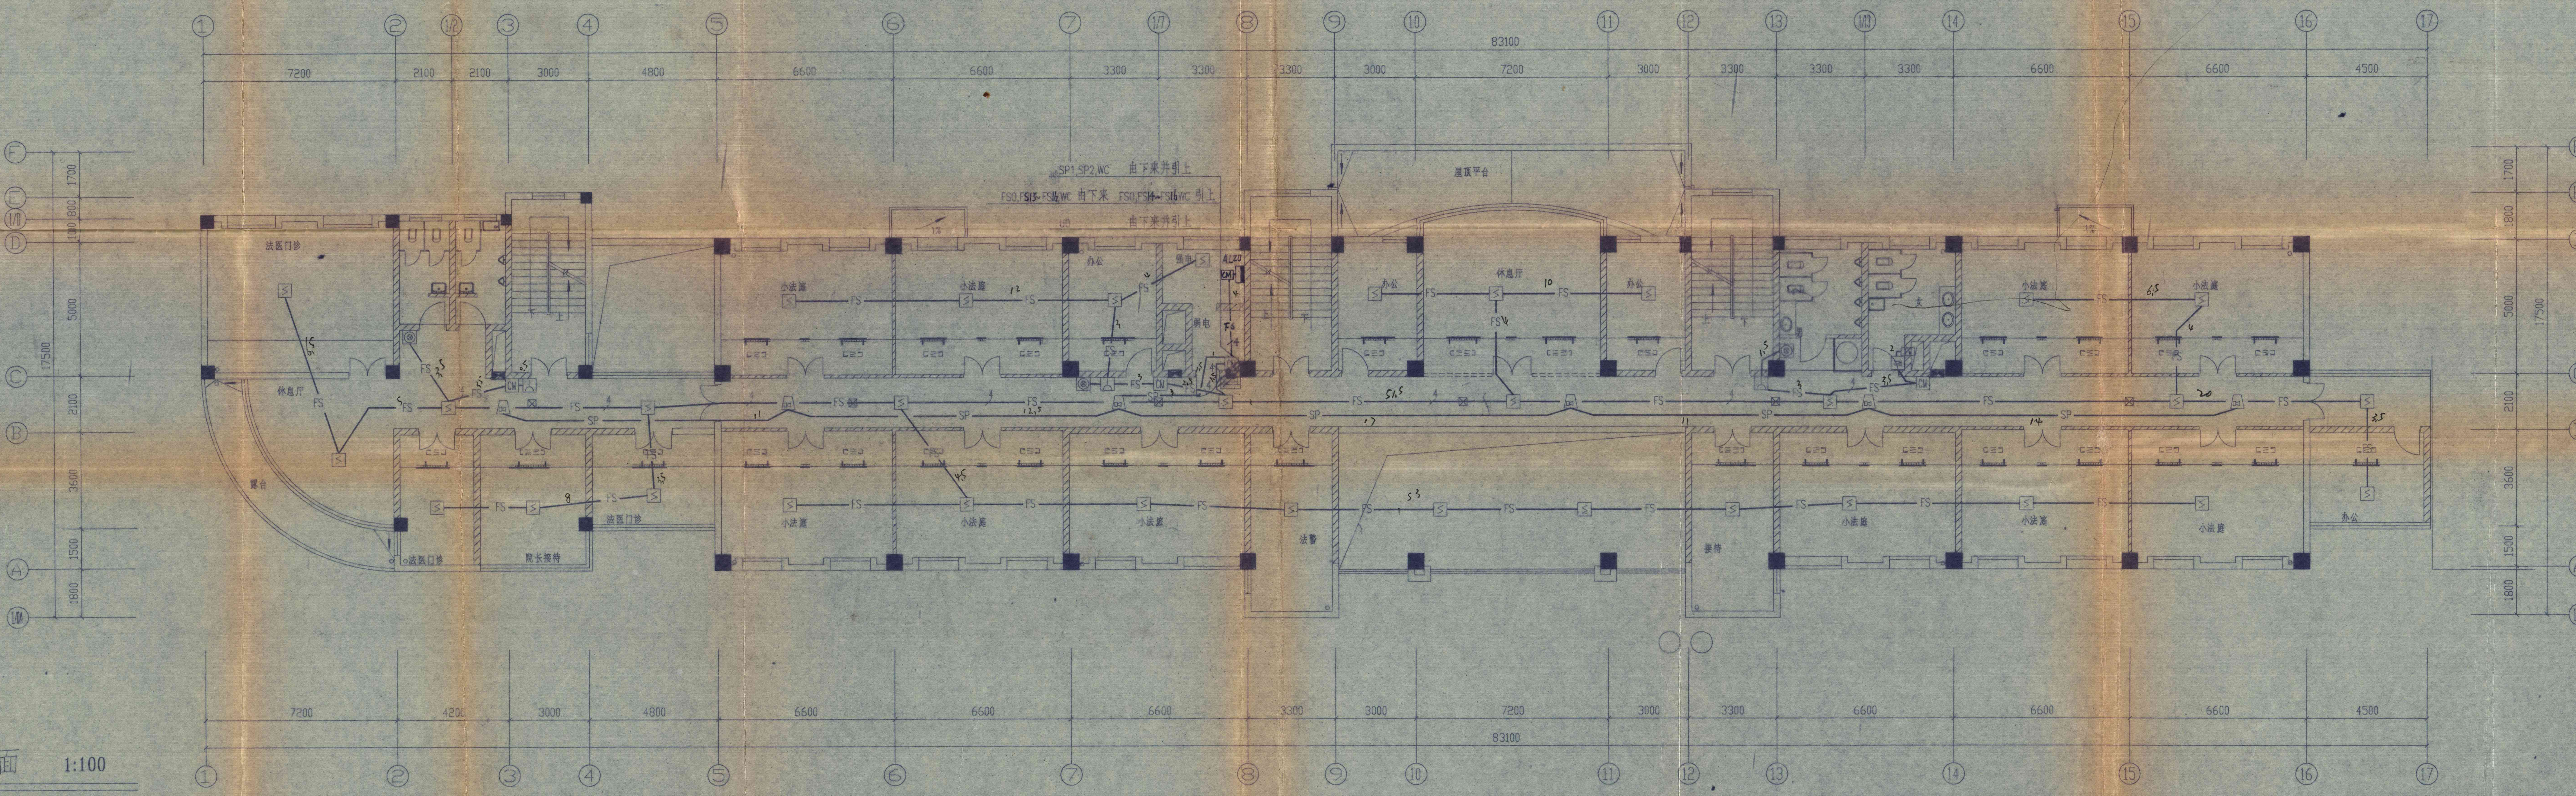
83100
SP1,SP2,WC 由下来并引上
FS0,FS13~FS16,WC 由下来 FS0,FS14~FS16WC 引上
U0 由下来并引上
办公
小法庭
强电
弱电
AL20
CM

二层平面 1:100

注:1.火灾自动报警线路FS0,FS14~FS16为:RVS-2x1.5+3x(RVS-2x1) T25-WC.
2.火灾自动报警线路FS0,FS13~FS16为:RVS-2x1.5+4x(RVS-2x1) T25-WC.
3.火灾自动报警线路FS均为:RVS-2x1 T20-CC,ACC,WC(n=2时);
2(RVS-2x1) T20-CC,ACC,WC(n=4时).
4.火灾,业务广播线路SP1,SP2为:2(RVS-2x1) T20-WC.
5.火灾广播线路SP为:RVS-2x1 T20-ACC,WC.

竣工图

施工(承包)单位	江阴建总	
施工负责人(签字)		2001年2月15日
工程总负责人(签字)		年 月 日

苏州市建筑设计研究院消防火自审专用章
自审员 刘芳祺
自审组长
苏州市建设委员会
苏州市公安局
颁发

苏州市建筑设计研究院 甲级证书编号: 1001061				单位名称	泰州市中级人民法院	
				工程项目	审判法庭及信访中心	
审定		校对	吴家兴	图纸内容	一,二层消防平面	设计号码 98102-23-174
审核		设计				工程号码 2
复核		制图				图纸编号 电施 15/18
工程负责人		工种负责人				日期 98.12

全宗号 | 目录号 114 | 分类号 3.1.2 | 案卷号 30 | 件号 3

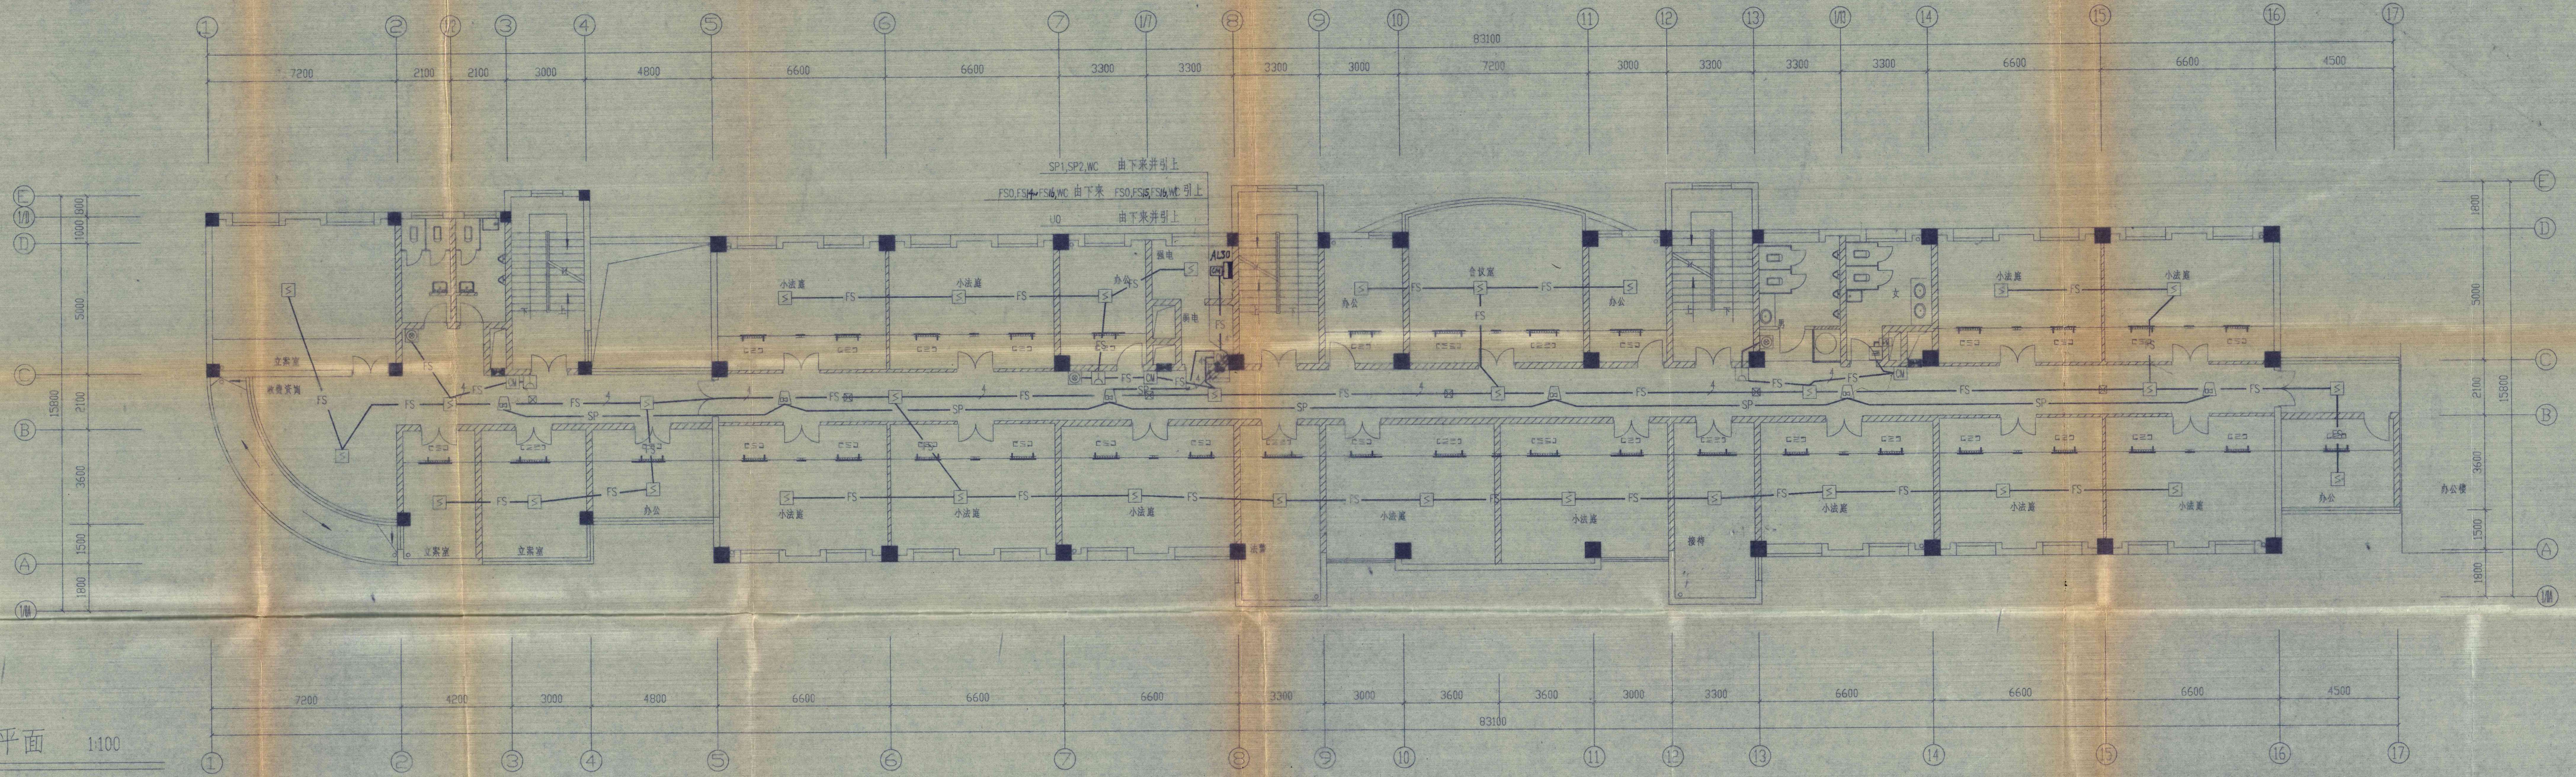
SP1,SP2,WC 由下来井引上
FS0,FS14~FS16,WC 由下来 FS0,FS15,FS16,WC 引上
UO 由下来井引上
83100
7200
2100
3000
4800
6600
3300
4500
小法庭
办公
办公室

三层平面 1:100

注:1.火灾自动报警线路FS0,FS15,FS16为:RVS-2x1.5+2x(RVS-2x1) T20-WC.
2.火灾自动报警线路FS0,FS14~FS16为:RVS-2x1.5+3x(RVS-2x1) T25-WC.
3.火灾自动报警线路FS均为:RVS-2x1 T20-CC,ACC,WC(n=2时);
2(RVS-2x1) T20-CC,ACC,WC(n=4时).
4.火灾,业务广播线路SP1,SP2为:2(RVS-2x1) T20-WC.
5.火灾广播线路SP为:RVS-2x1 T20-ACC,WC.

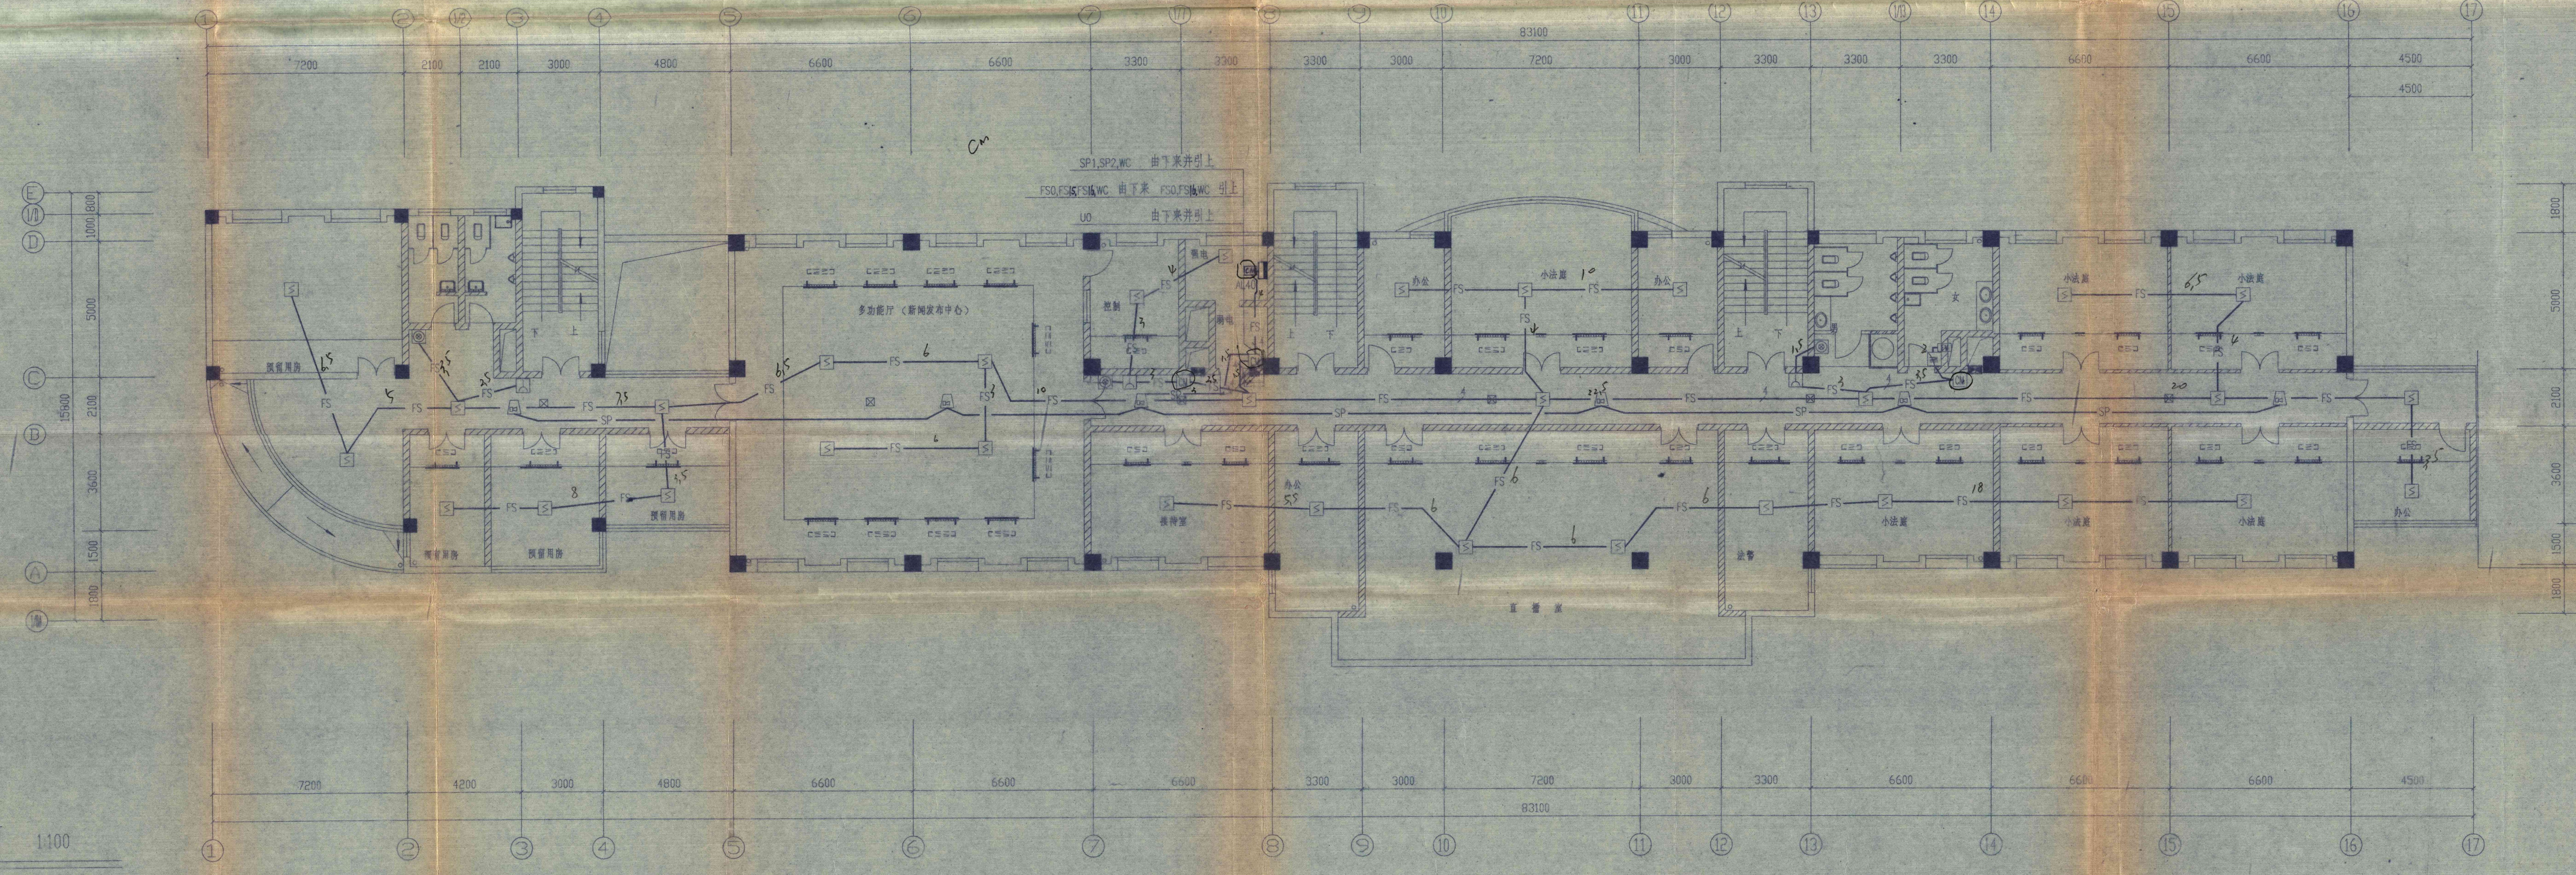
SP1,SP2,WC 由下来井引上
FS0,FS15,FS16,WC 由下来 FS0,FS16,WC 引上
UO 由下来井引上
83100
7200
2100
3000
4800
6600
3300
4500
多功能厅
小法庭
办公

四层平面 1:100

注:1.火灾自动报警线路FS0,FS16为:RVS-2x1.5+RVS-2x1 T20-WC.
2.火灾自动报警线路FS0,FS15,FS16为:RVS-2x1.5+2x(RVS-2x1) T20-WC.
3.火灾自动报警线路FS均为:RVS-2x1 T20-CC,ACC,WC(n=2时);
2(RVS-2x1) T20-CC,ACC,WC(n=4时).
4.火灾,业务广播线路SP1,SP2为:2(RVS-2x1) T20-WC.
5.火灾广播线路SP为:RVS-2x1 T20-ACC,WC.

竣工图

施工(承包)单位	江阴建总	
施工负责人(签字)		2001年2月15日
工程总负责人(签字)		年 月 日

苏州市建筑设计研究院防火自审专用章
审查员 刘寿祺
自审组长
苏州市建设委员会
苏州市公安局
颁发

苏州市建筑设计研究院 甲级证书编号: 1001061		单位名称		泰州市中级人民法院	
		工程项目		审判法庭及信访中心	
审定		校对		图纸内容	三,四层消防平面
审核		设计		设计号码	98102-23-174
复核		制图		工程号码	2
工程负责人		工种负责人		图纸编号	电施 16
				日期	98.12

全宗号	目录号	分类号	案卷号	件号
	114	3.1.2	30	4

4

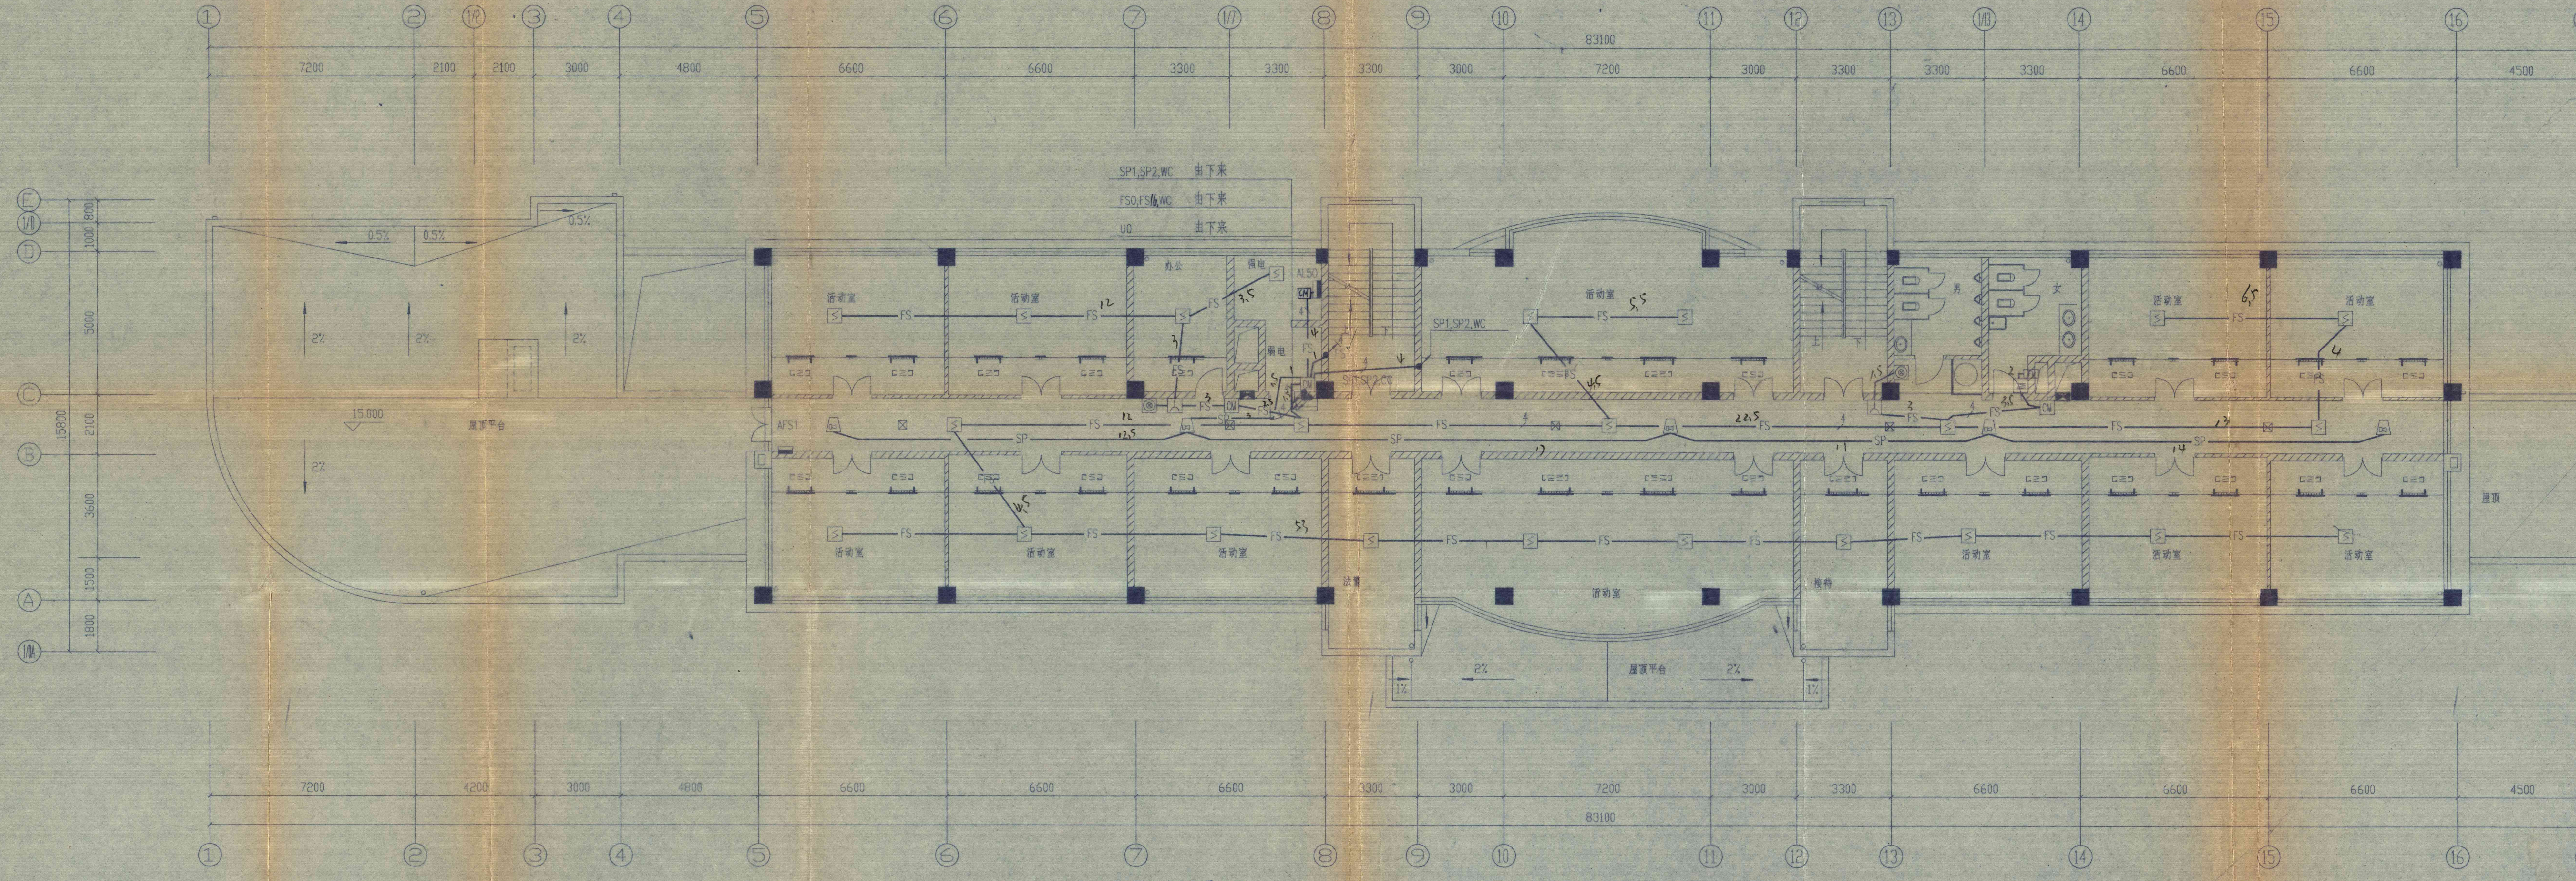
83100
7200
2100
3600
4800
6600
3300
3000
4500
15800
SP1,SP2,WC 由下来
FS0,FS16,WC 由下来
WG 由下来
0.5%
2%
15.000
SP
FS
审判室
屋面
屋面平台

五层平面 1:100

注:1.火灾自动报警线路FS0,FS16为:RVS-2x1.5+RVS-2x1 T25-WC.
2.火灾自动报警线路FS均为:RVS-2x1 T20-CC,ACC,WC(n=2时);
2(RVS-2x1) T20-CC,ACC,WC(n=4时).
3.火灾,业务广播线路SP1,SP2为:2(RVS-2x1) T20-WC.
4.火灾广播线路SP为:RVS-2x1 T20-ACC,WC.

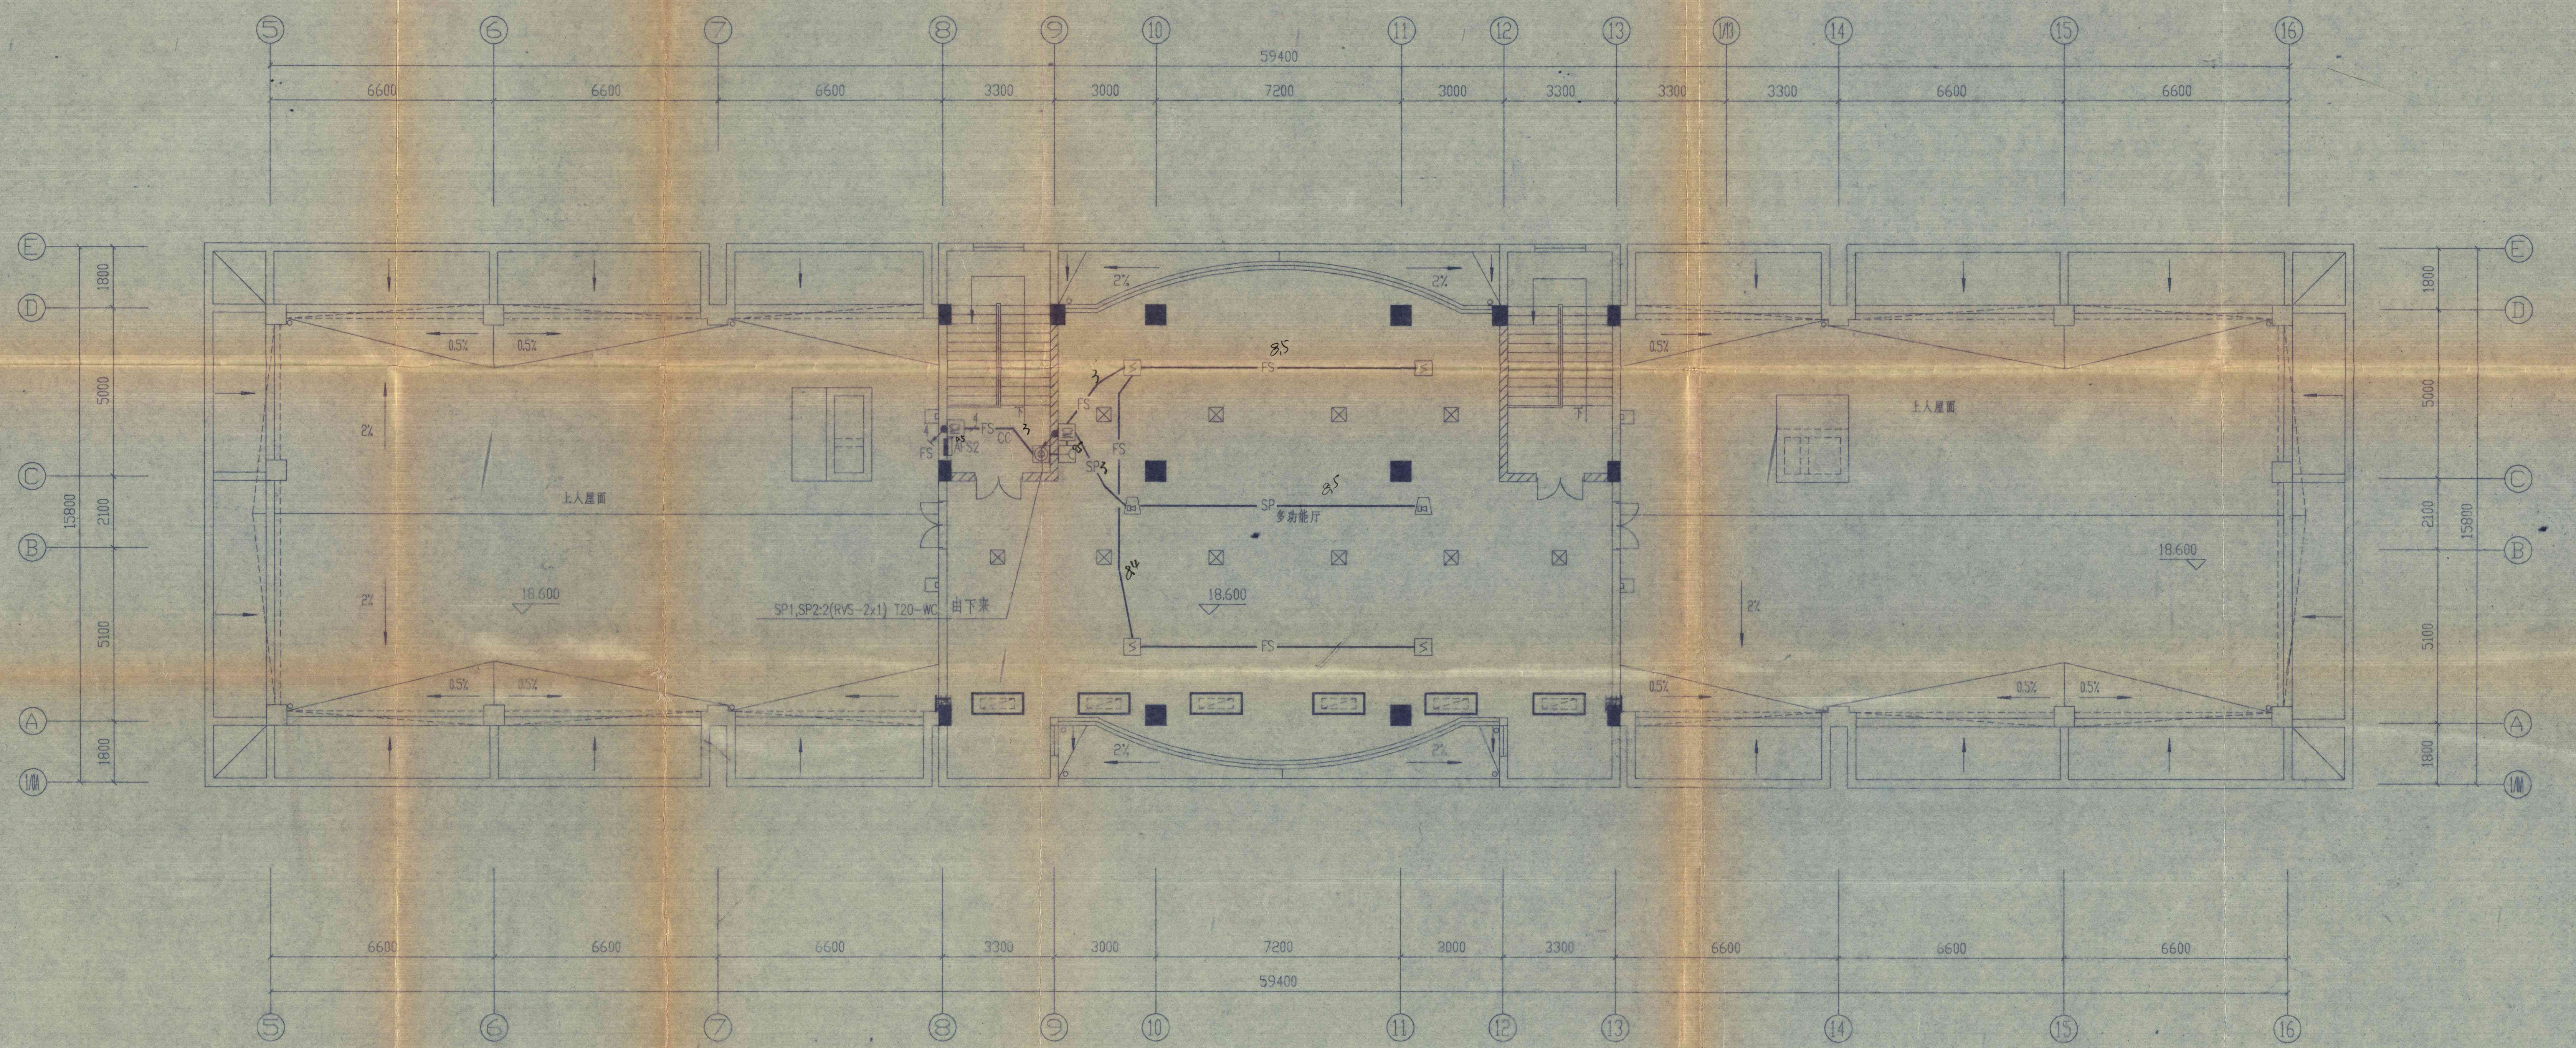
59400
6600
3300
3000
7200
15800
上人屋面
多功能厅
18.600
SP
FS
SP1,SP2:2(RVS-2x1) T20-WC 由下来
0.5%
2%

六层平面 1:100

注:1.火灾自动报警线路FS均为:RVS-2x1 T20-CC,ACC,WC(n=2时);
2(RVS-2x1) T20-CC,ACC,WC(n=4时).
2.火灾,业务广播线路SP1,SP2为:2(RVS-2x1) T20-WC.
3.火灾广播线路SP为:RVS-2x1 T20-ACC,WC.

竣工图

施工(承包)单位	江阴建总	
施工负责人(签字)	陆建明	2007年2月15日
工程总负责人(签字)		年 月 日

自审员 刘寿祺 审组长
苏州市建设委员会
苏州市公安局

苏州市建筑设计研究院 甲级证书编号: 1001061				单位名称	泰州市中级人民法院	
				工程项目	审判法庭及信访中心	
审定		校对	吴家	图纸内容	设计号码	98102-23-174
审核		设计		五,六层消防平面	工程号码	2
复核		制图			图纸编号	电施 17/18
工程负责人		工种负责人			日期	98.12

全宗号	目录号	分类号	案卷号	件号
	114	3.1.2	30	5

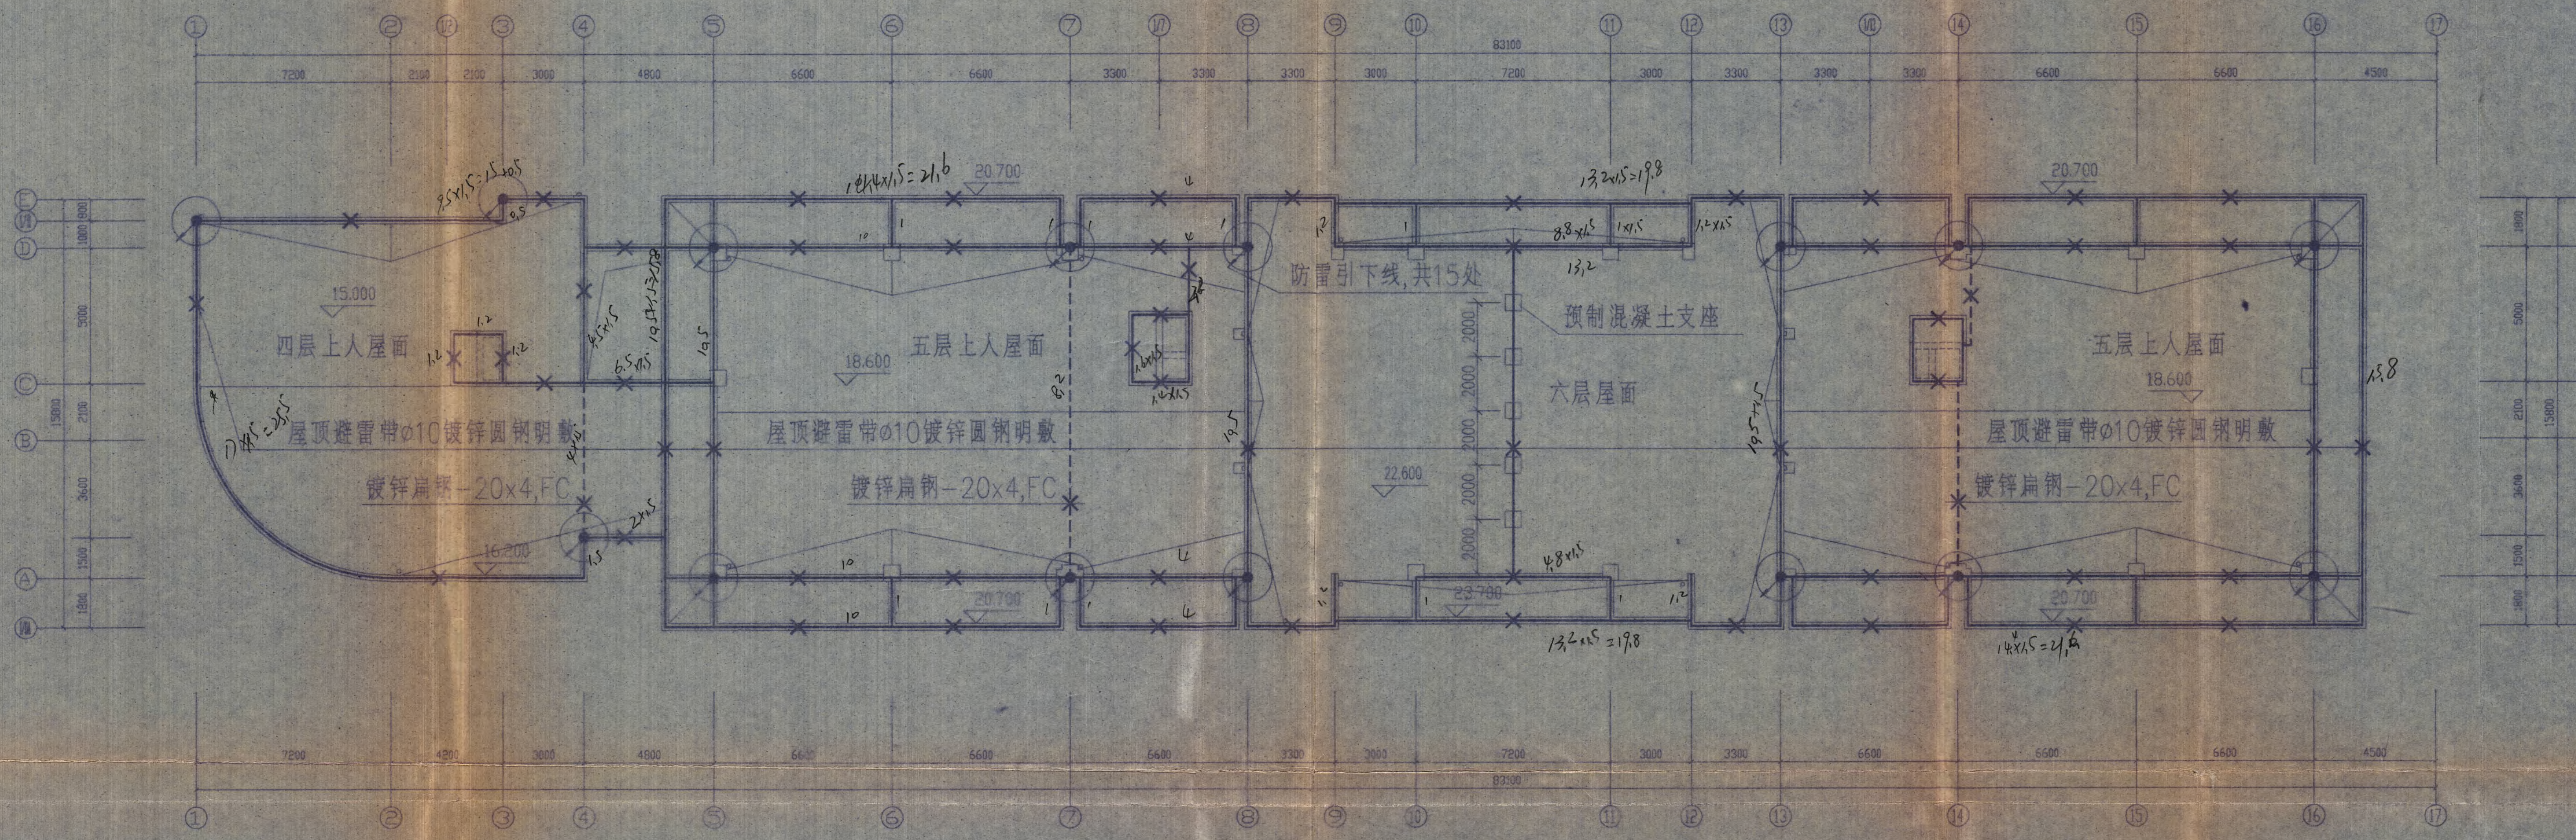

83100
7200
2100
3000
4800
6600
3300
四层上人屋面
15.000
16.200
五层上人屋面
18.600
20.700
六层屋面
22.600
23.700
屋顶避雷带ø10镀锌圆钢明敷
镀锌扁钢－20x4,FC
防雷引下线,共15处
预制混凝土支座
2000
9.5×1.5=15+0.5
14×1.5=21.6
13.2×1.5=19.8
17×1.5=25.5

屋顶平面 1:150

注：1.本工程利用混凝土柱内二根钢筋作防雷引下线，上与屋顶避雷网，下与基础底部钢筋网焊接，并在室外地坪上下各0.5m处预埋扁钢连接板，做法参见JD10－108.

2.屋顶避雷带为ø10镀锌圆钢明敷，水平敷设时支架间距1m，转弯处0.5m，预制混凝土支座间距2m.

3.避雷工程中所有金属构件必须镀锌防腐.

4.本工程防雷接地电阻Rd≤30欧.必须在各有关柱子施工到±0.000时，对其实测，若达不到则通过预埋件外打人工接地极.

竣工图

施工（承包）单位	江阴建总
施工负责人(签字)	2001年2月15日
工程总负责人(签字)	年 月 日

苏州市建筑设计研究院 甲级证书编号: 1001061				单位名称	泰州市中级人民法院	
				工程项目	审判法庭及信访中心	
审定		校对		图纸内容	屋顶防雷平面	设计号码 98102-23-174
审核		设计				工程号码 2
复核		制图				图纸编号 电施 18/18
工程负责人		工种负责人				日期 98.12