泰州市城建档案馆

档　　号 ____________

案卷题名 泰州市中级人民法院审判庭及信访中结施图

编制单位 泰州市中级人民法院

起止日期 2015年04月13日

密　级 秘密　　保管期限 永久

本工程共 27 卷　　本案卷为第 15 卷

卷内目录

序号	文件编号	责任者	文件题名	日期	页次	备注
1			结施图		1-8	

全宗号	目录号	号	件号
	114	3.1.2 25	1

15

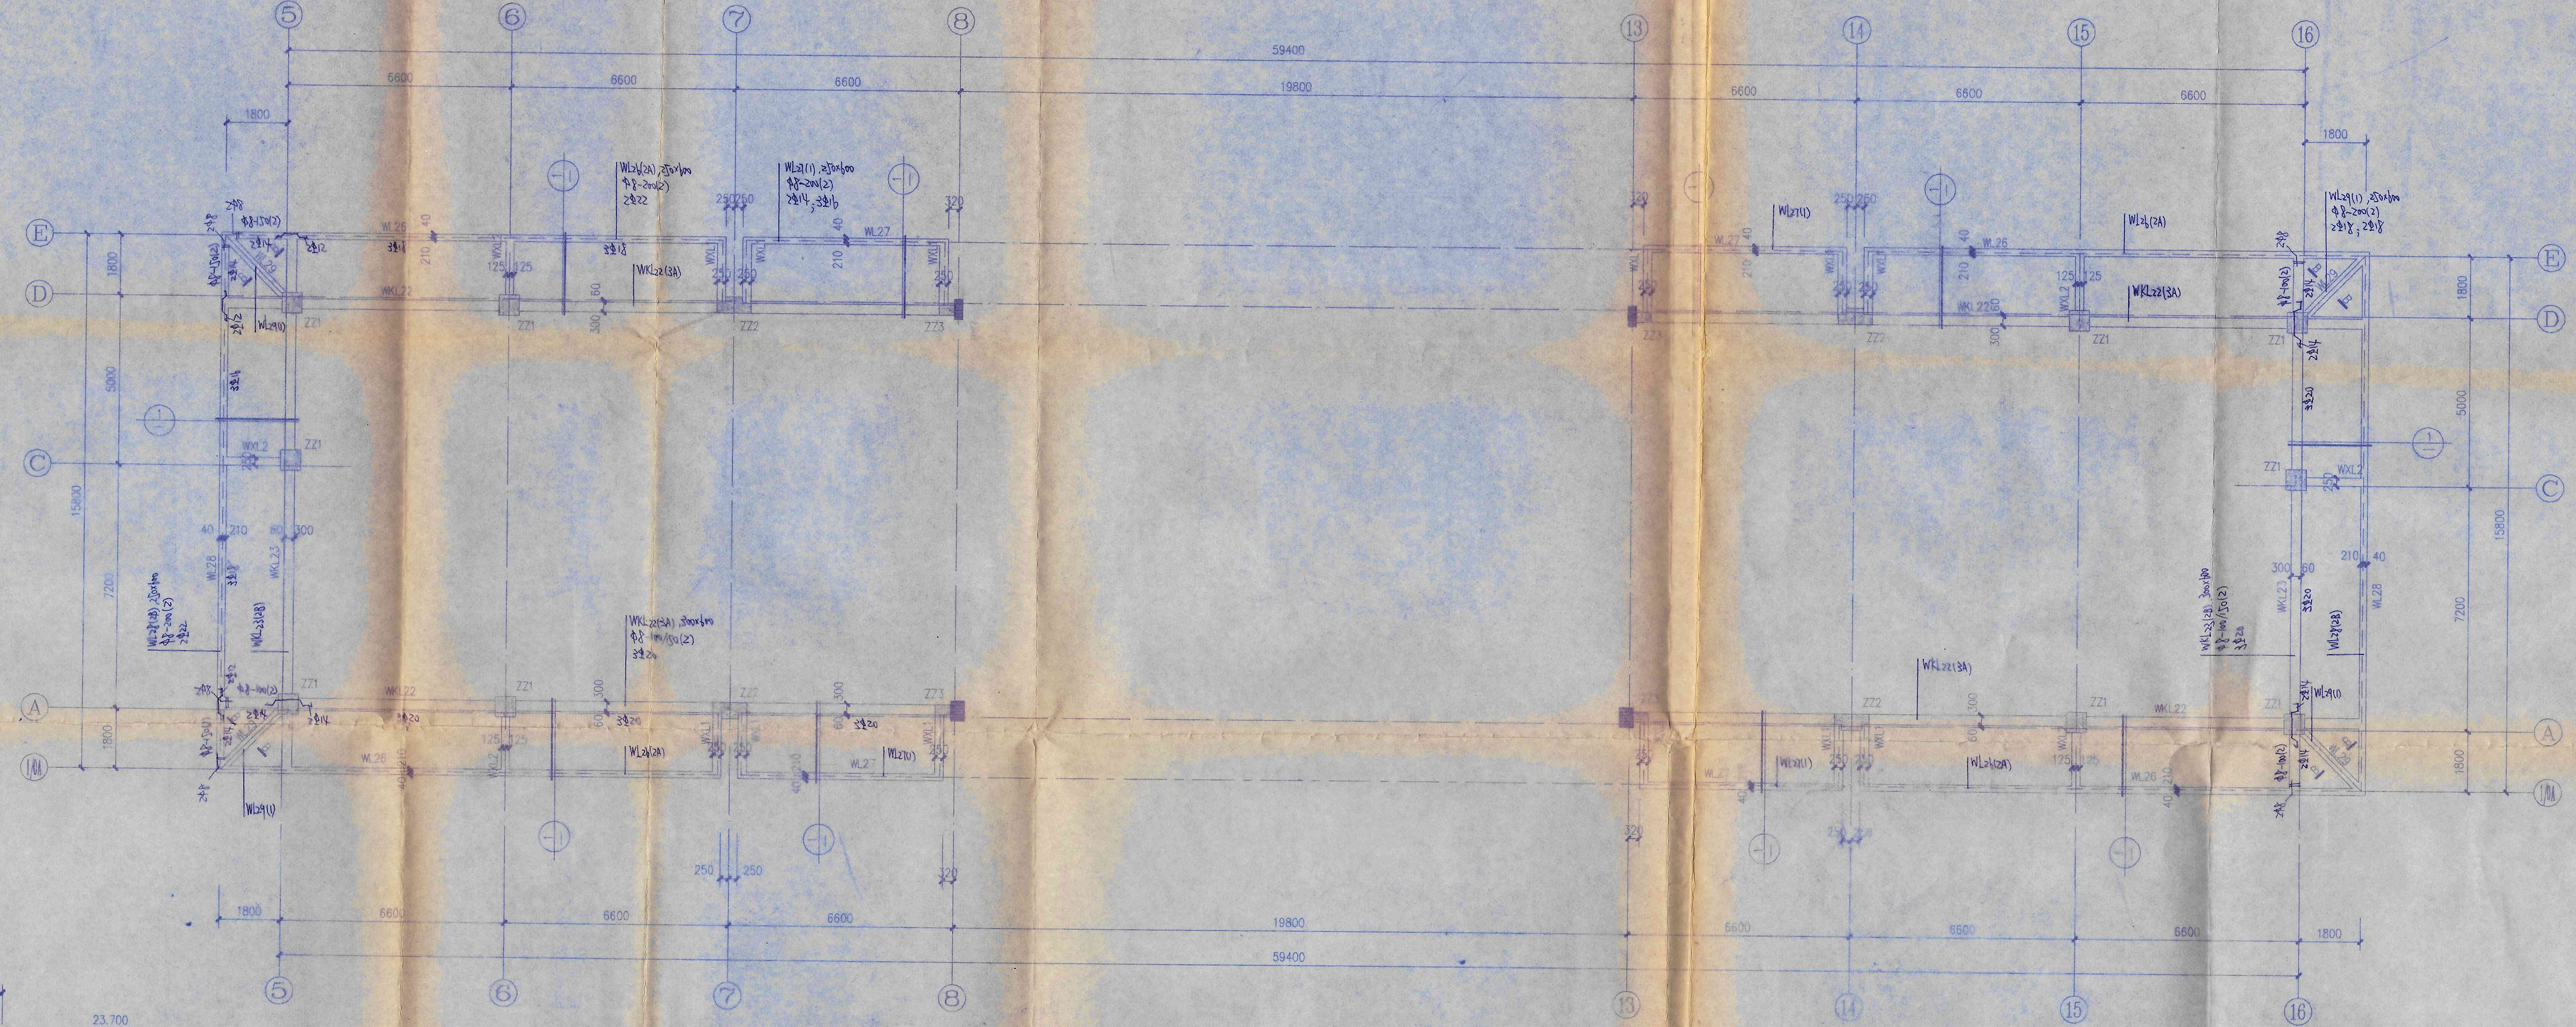

六层平面构架图及梁平面整体配筋图 1:100

注：图中未注明构架梁梁顶标高均为 20.700。

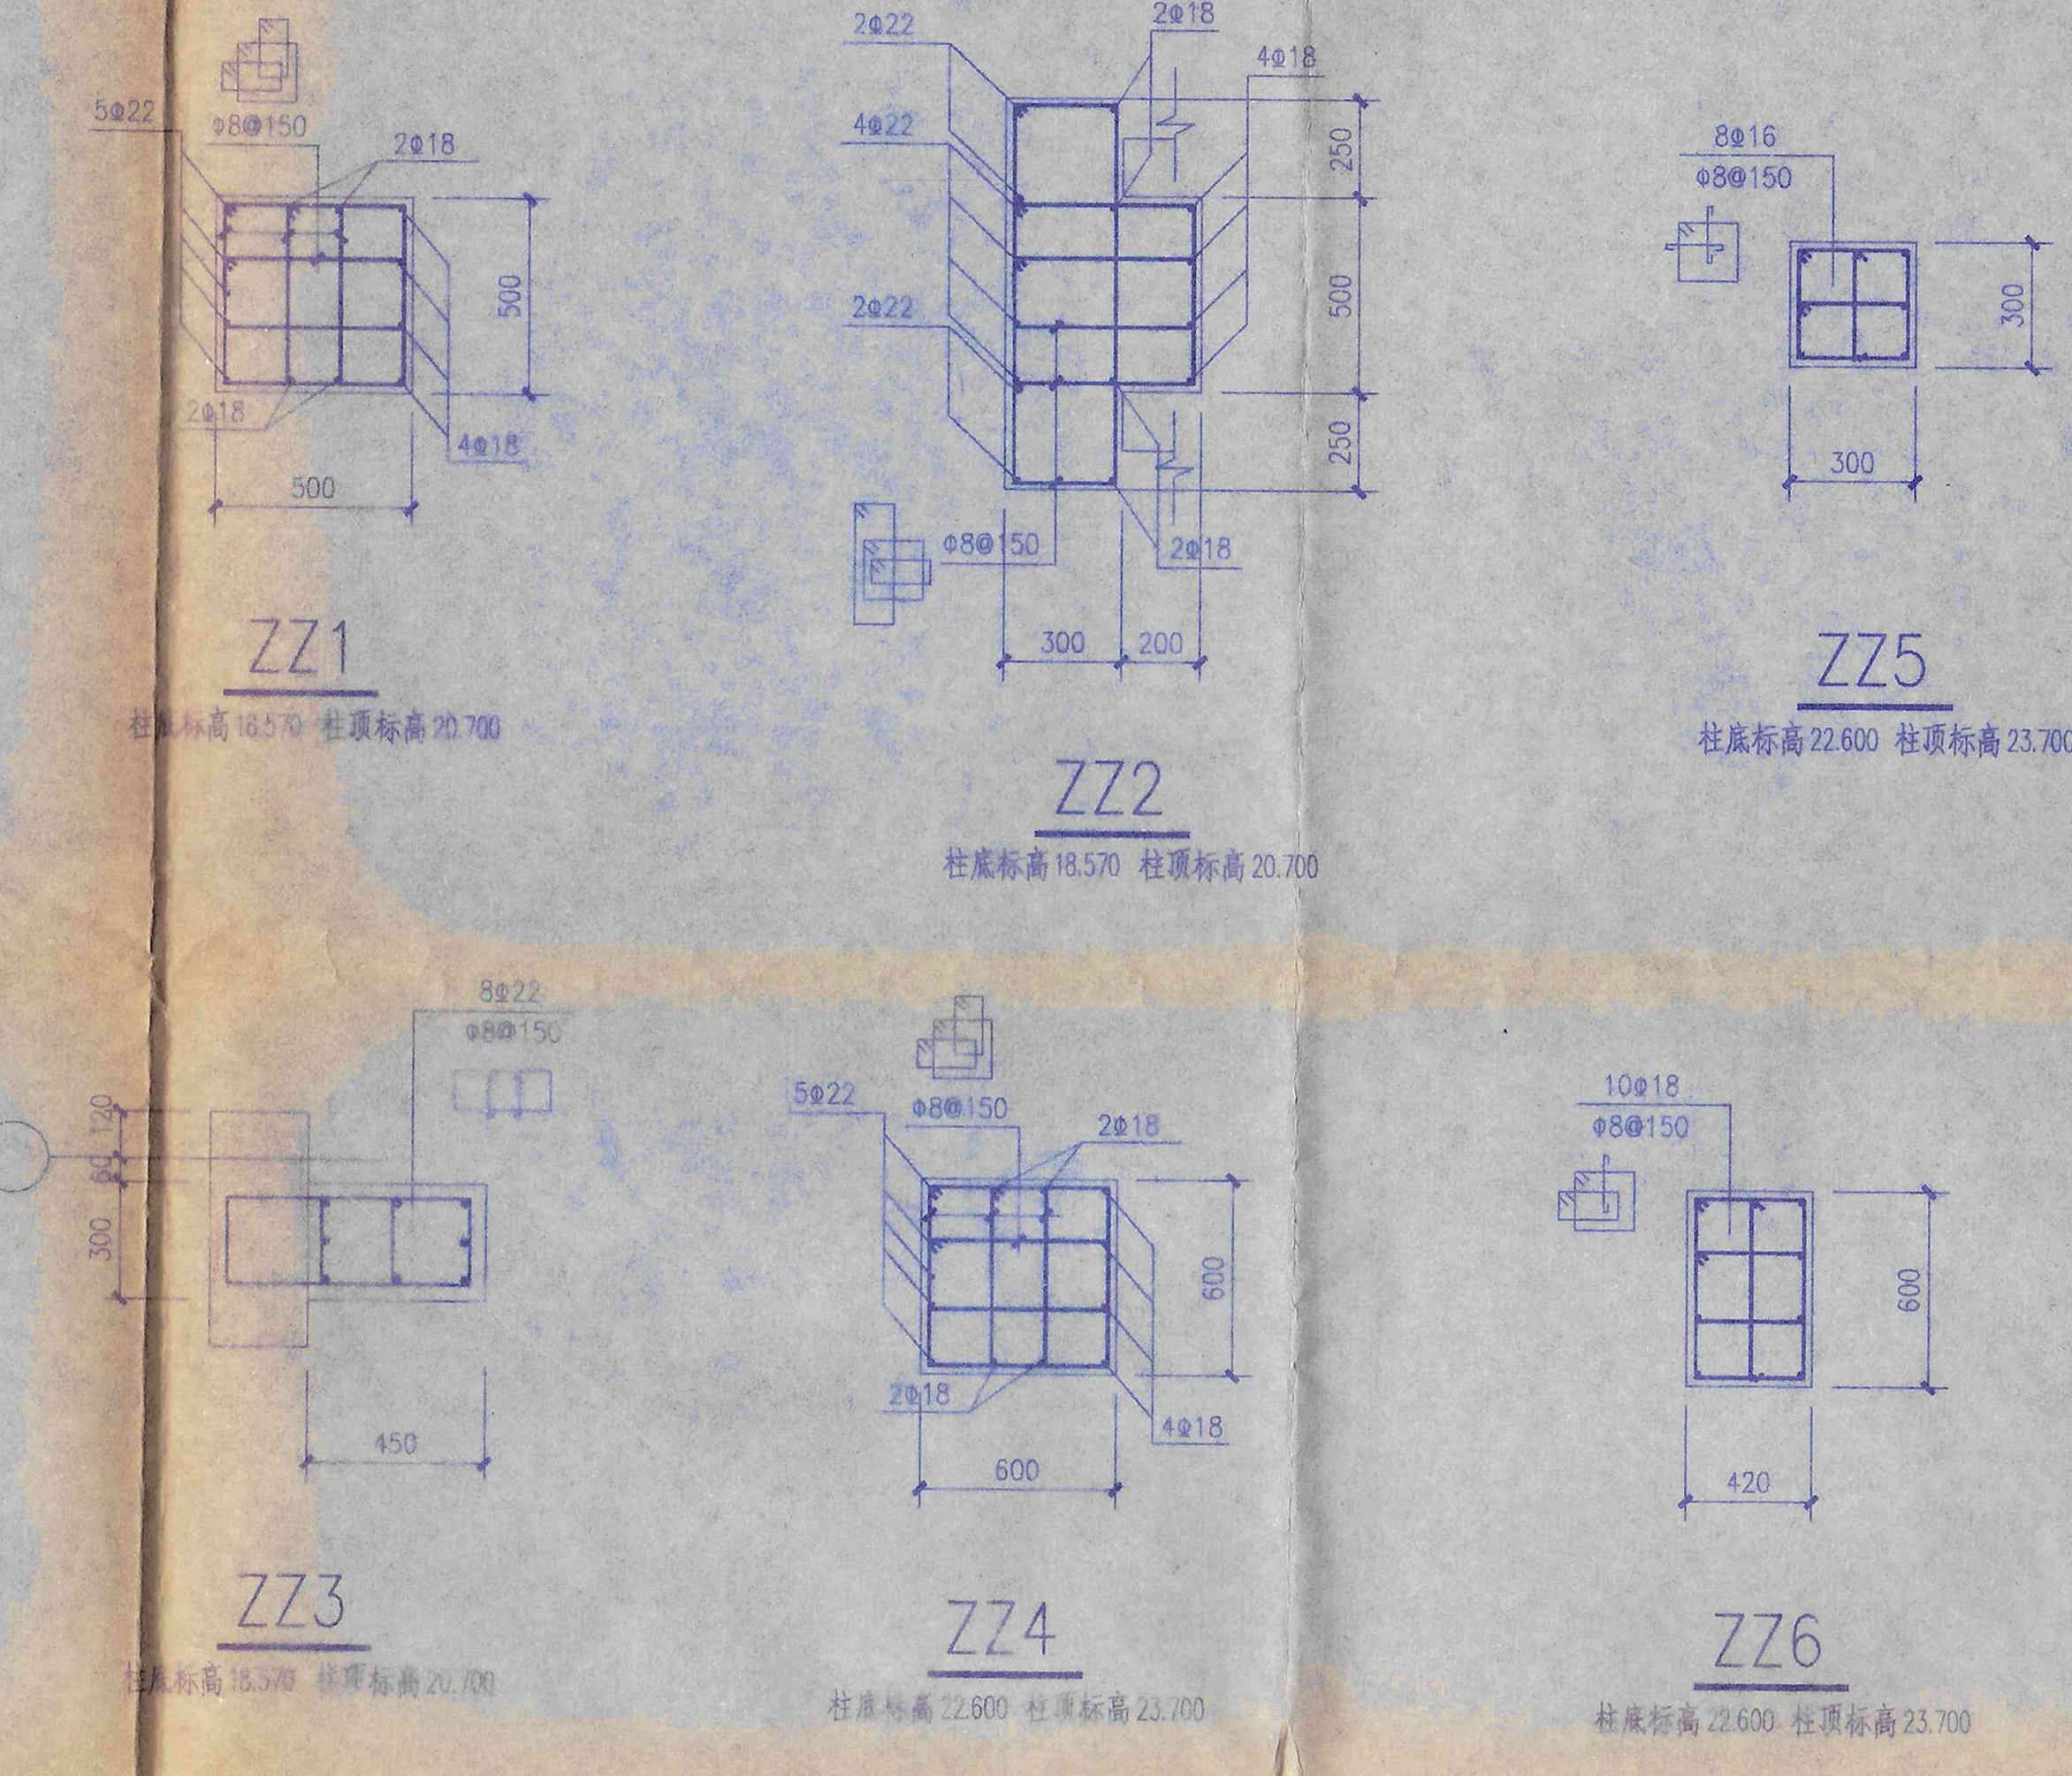
ZZ1
柱底标高 18.570 柱顶标高 20.700
ZZ2
柱底标高 18.570 柱顶标高 20.700
ZZ5
柱底标高 22.600 柱顶标高 23.700
ZZ3
柱底标高 18.570 柱顶标高 20.700
ZZ4
柱底标高 22.600 柱顶标高 23.700
ZZ6
柱底标高 22.600 柱顶标高 23.700
5Φ22
Φ8@150
2Φ18
4Φ18
2Φ22
4Φ22
8Φ16
8Φ22
10Φ18
500
300
200
250
450
600
420

注：以上柱子纵筋均锚入下部柱子或梁中 30d

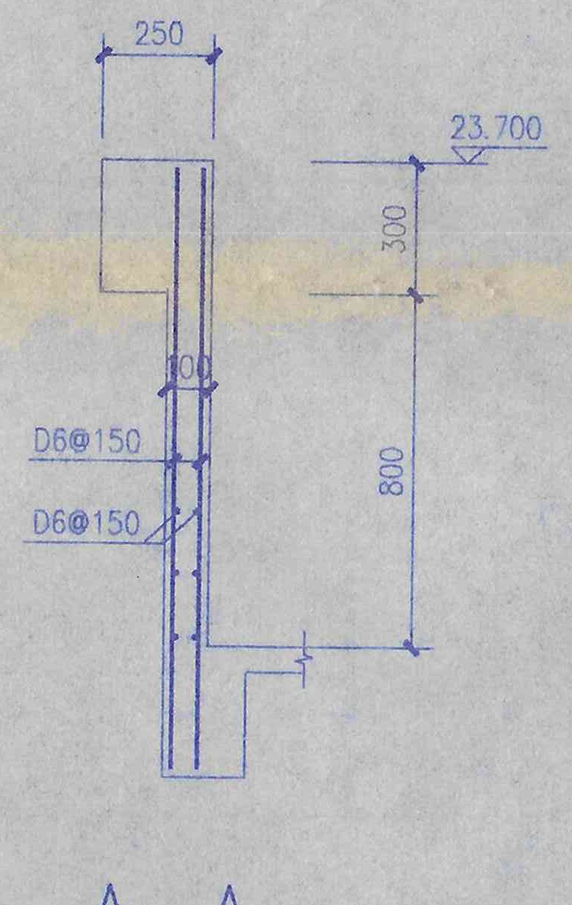

A—A 1:30

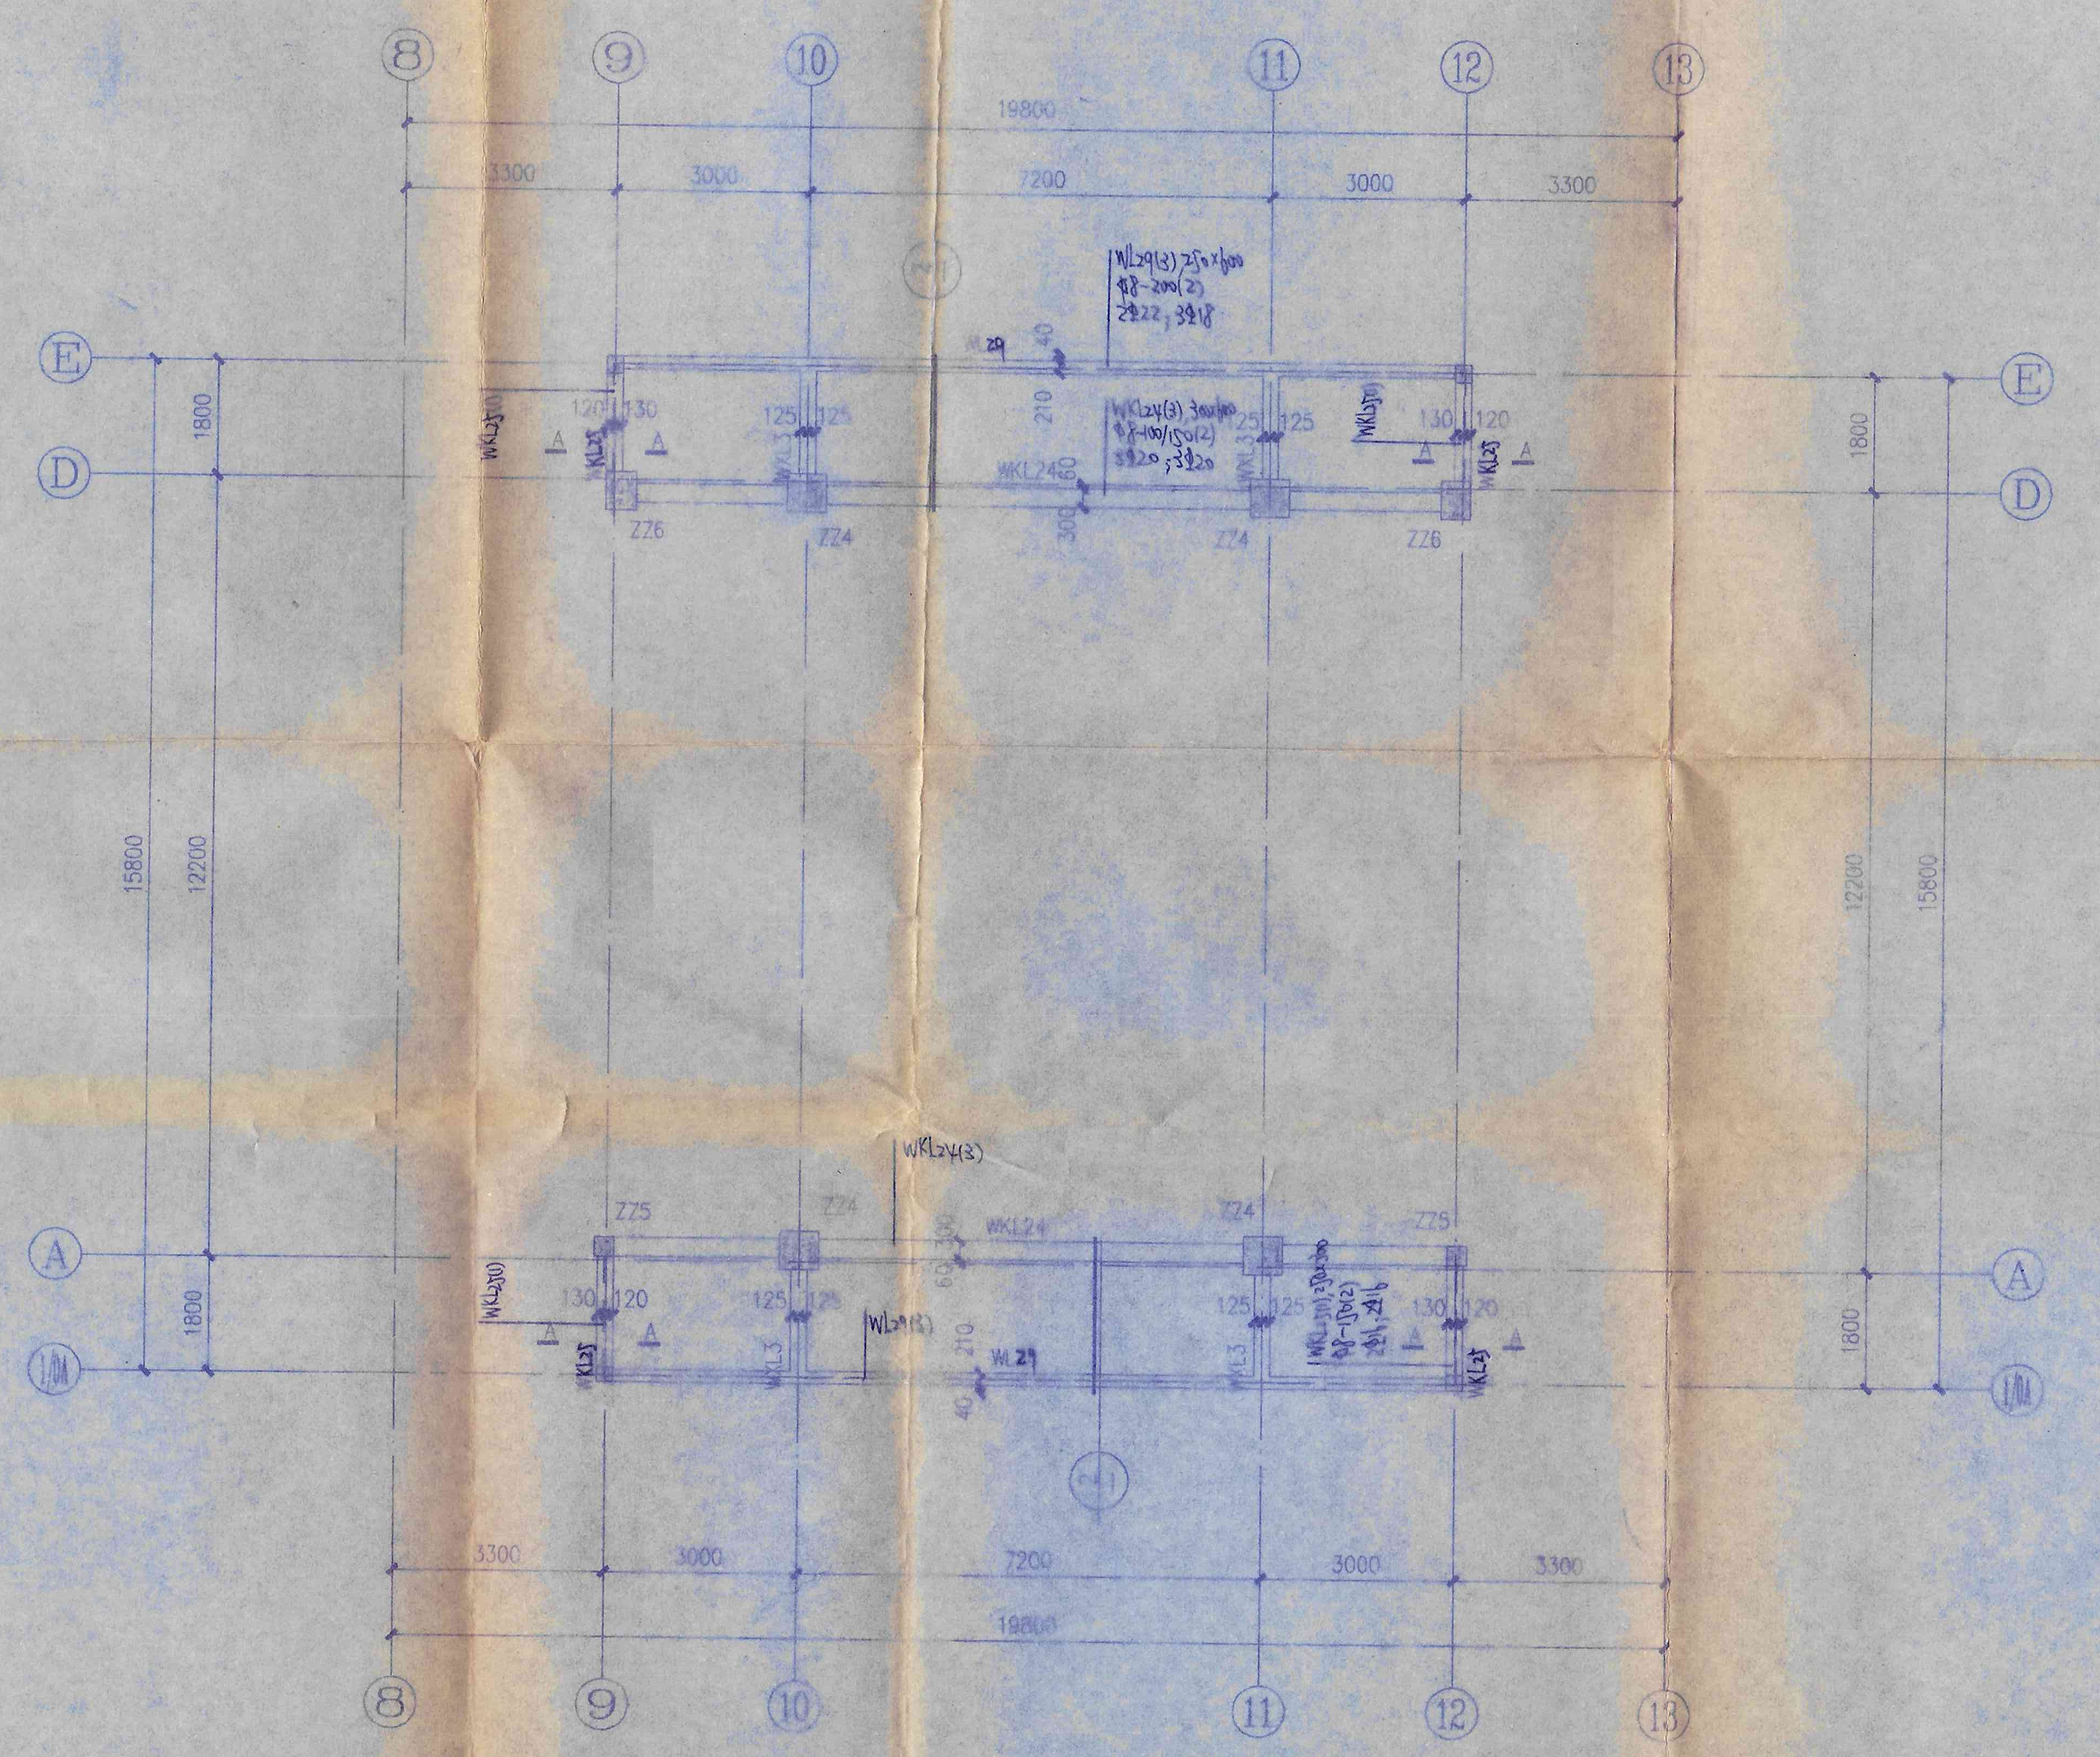

屋顶平面构架图及梁平面整体配筋图 1:100

注：图中未注明构架梁梁顶标高均为 23.700。

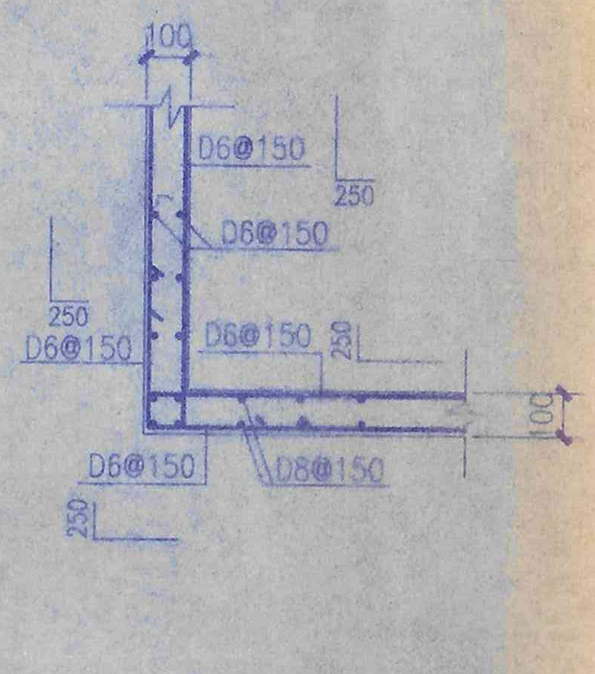

板转角处钢筋构造

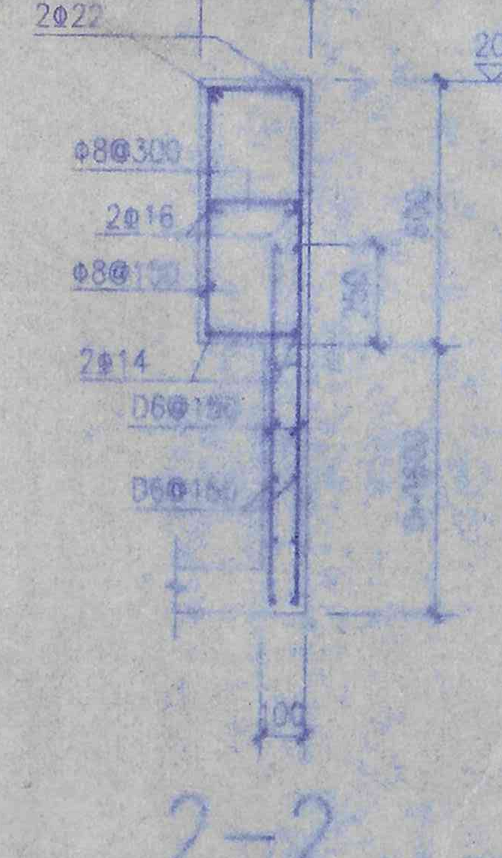

2—2 1:20

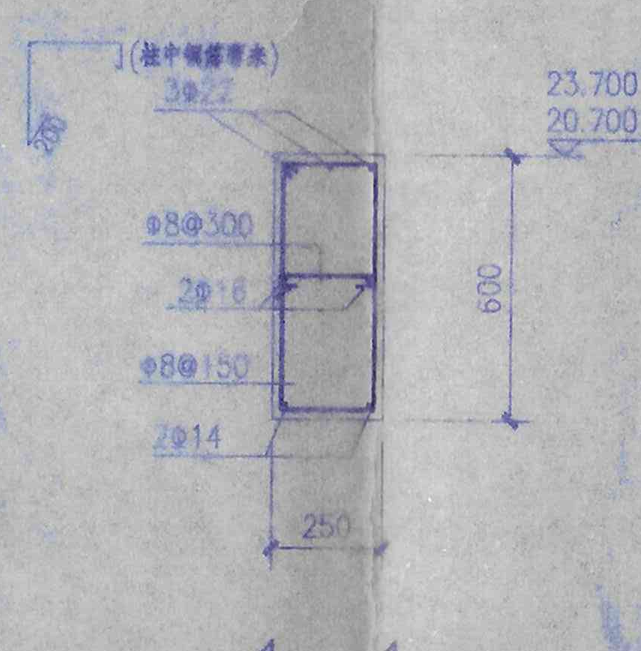

1—1 1:20

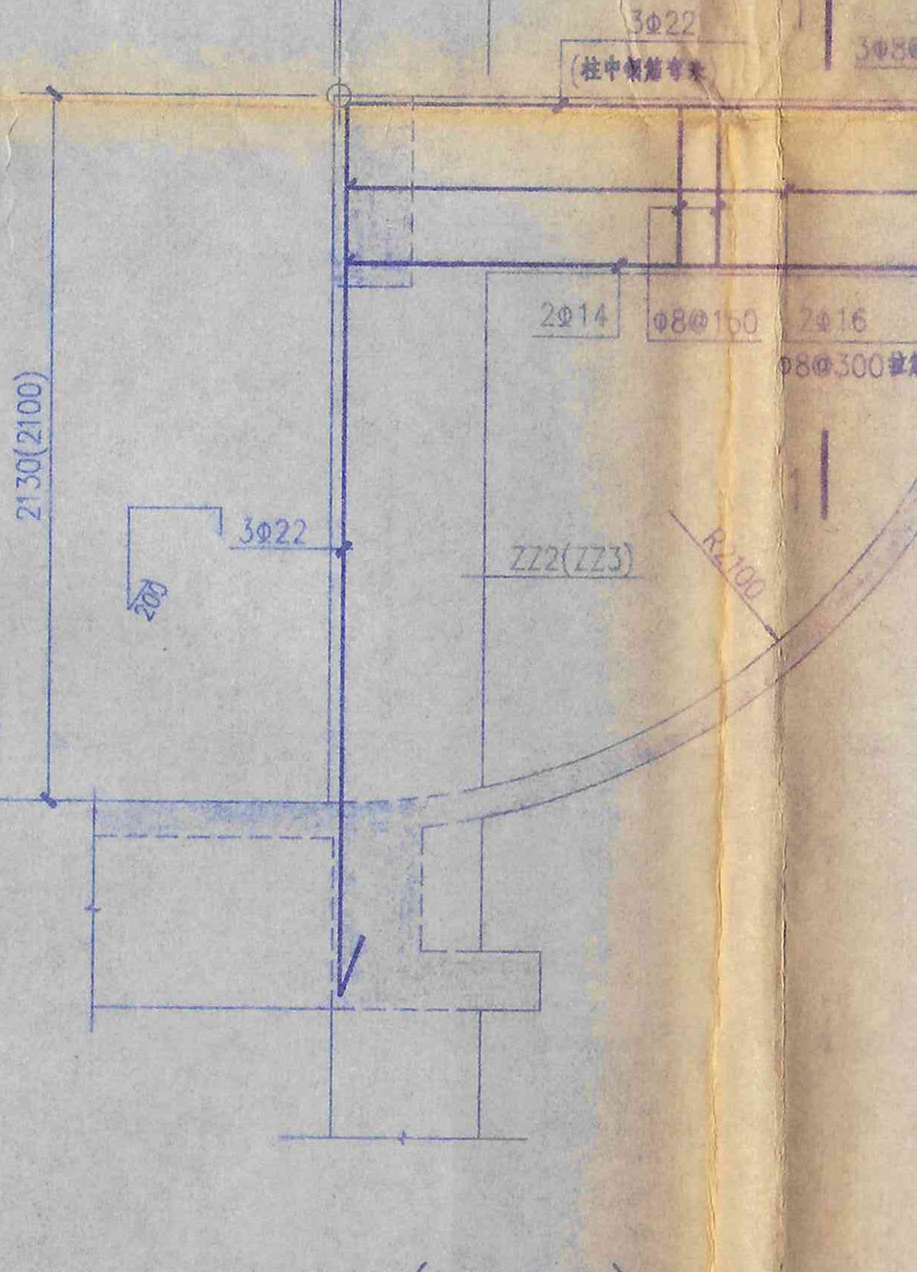

WXL2(WXL3) 1:30

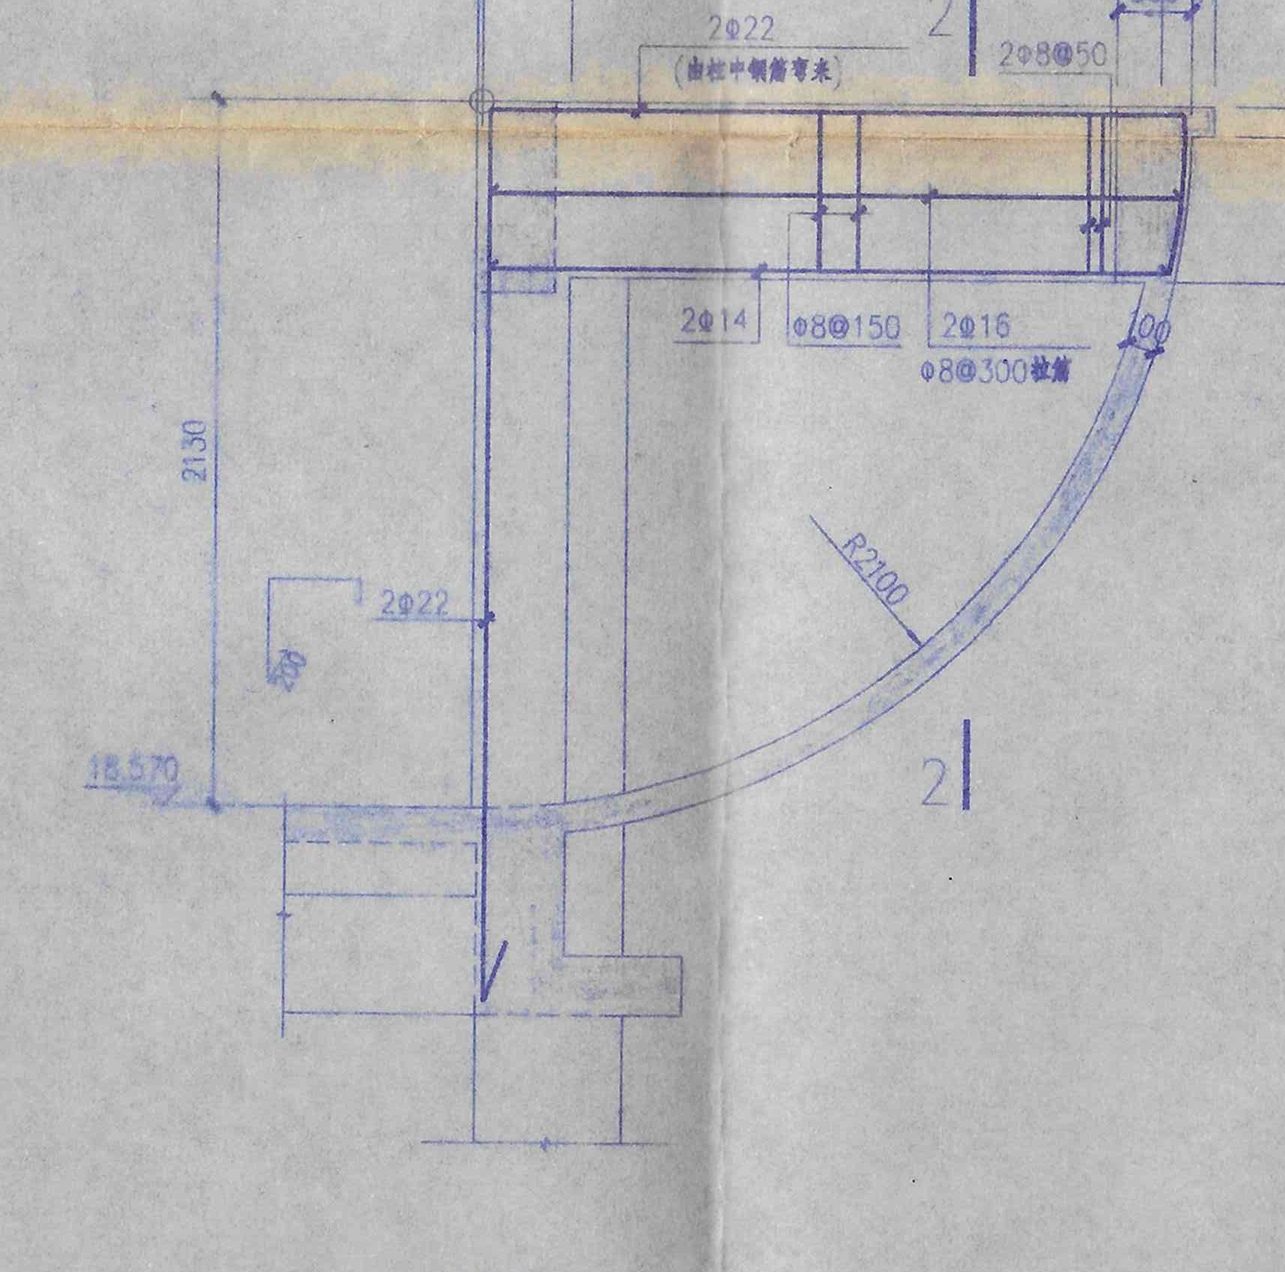

WXL1 1:30

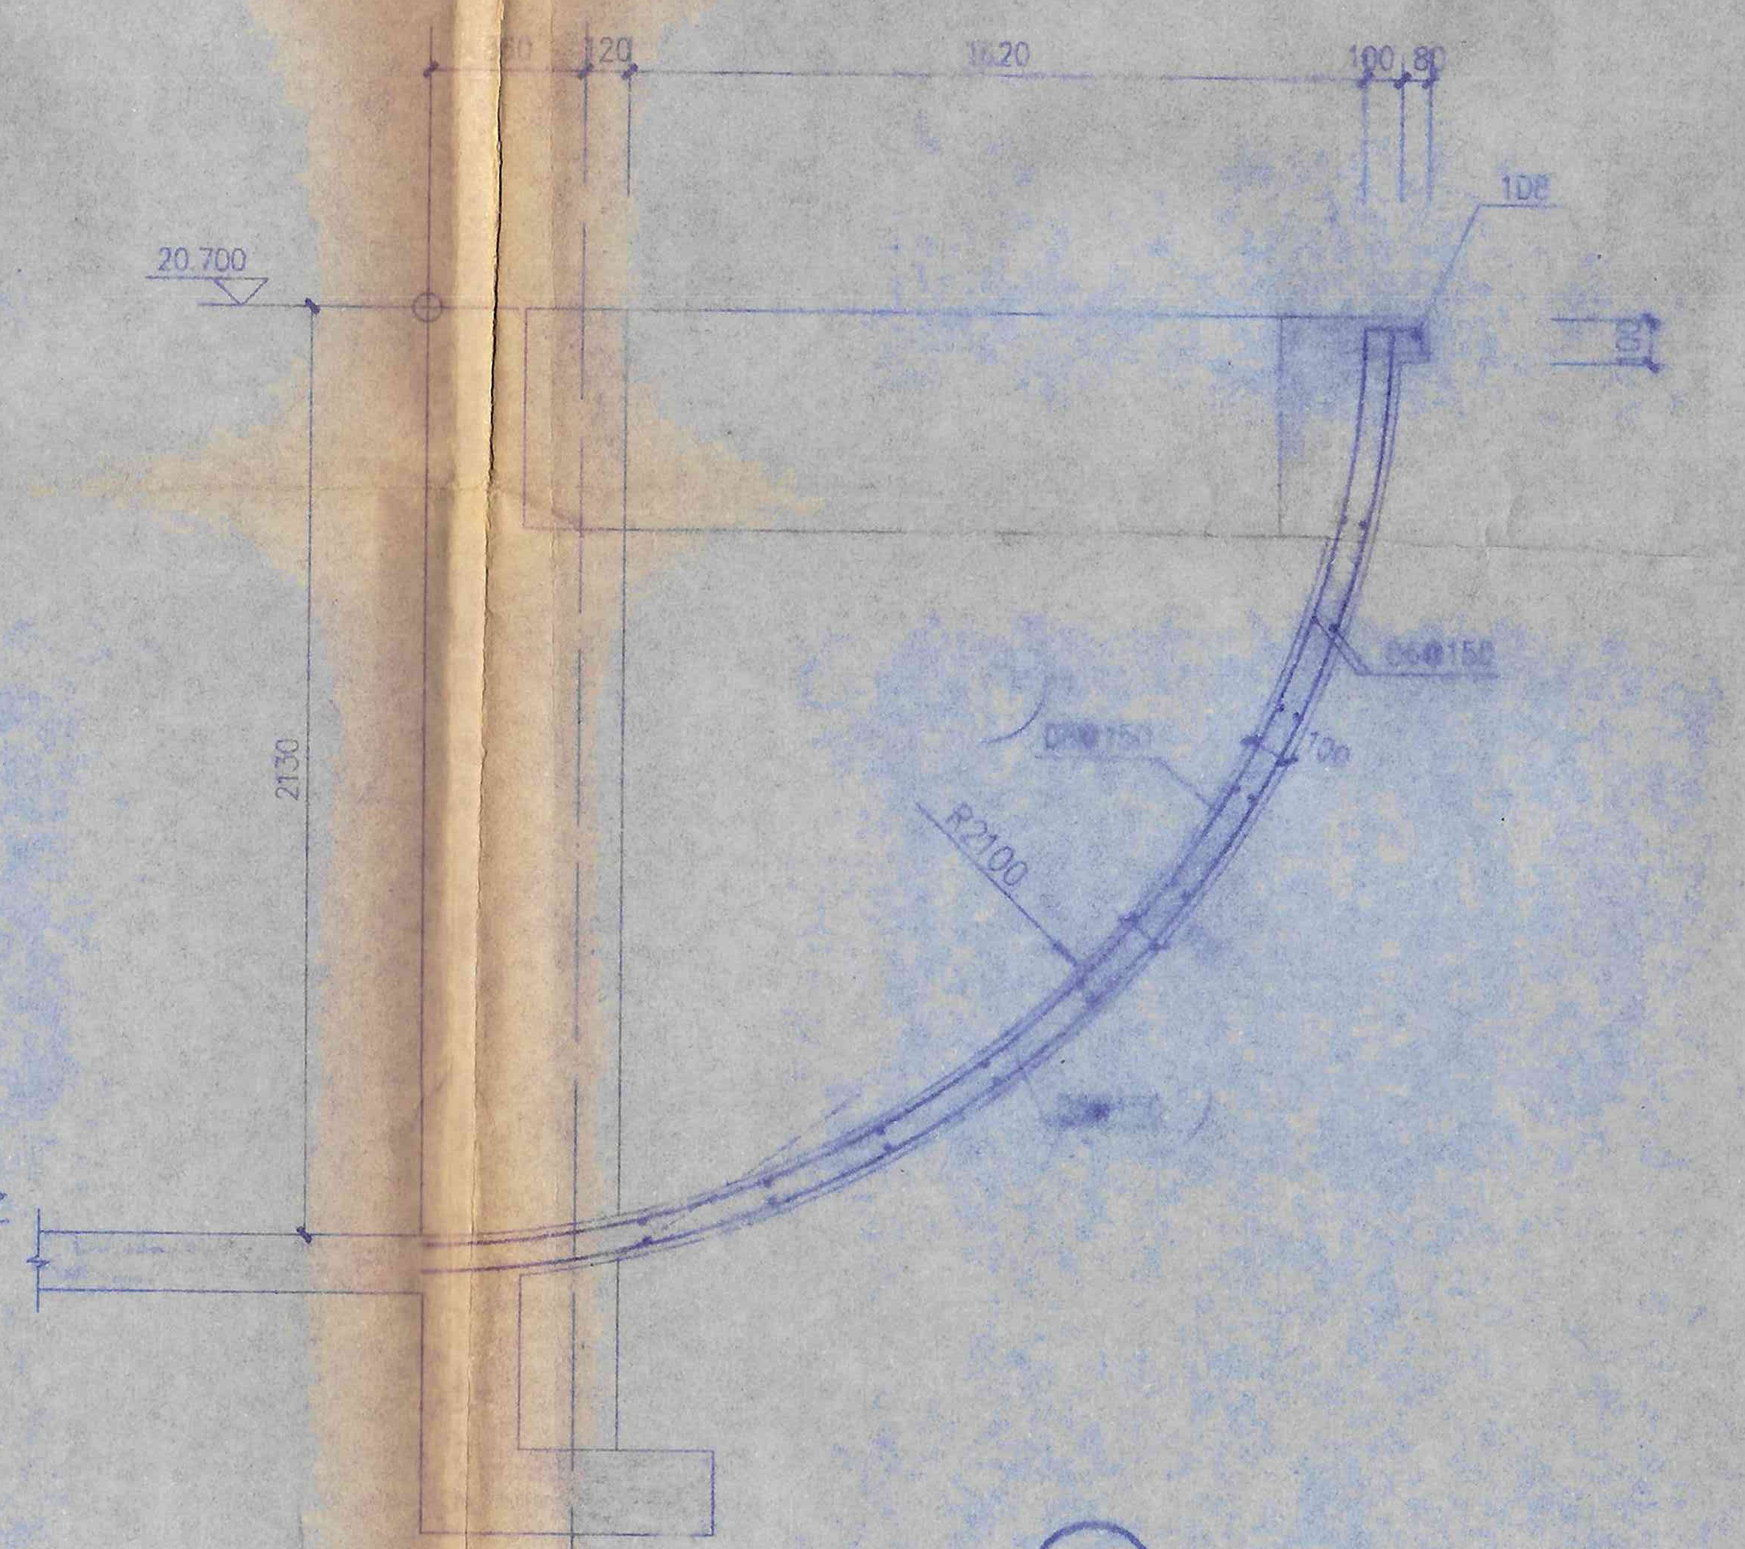

① 1:20

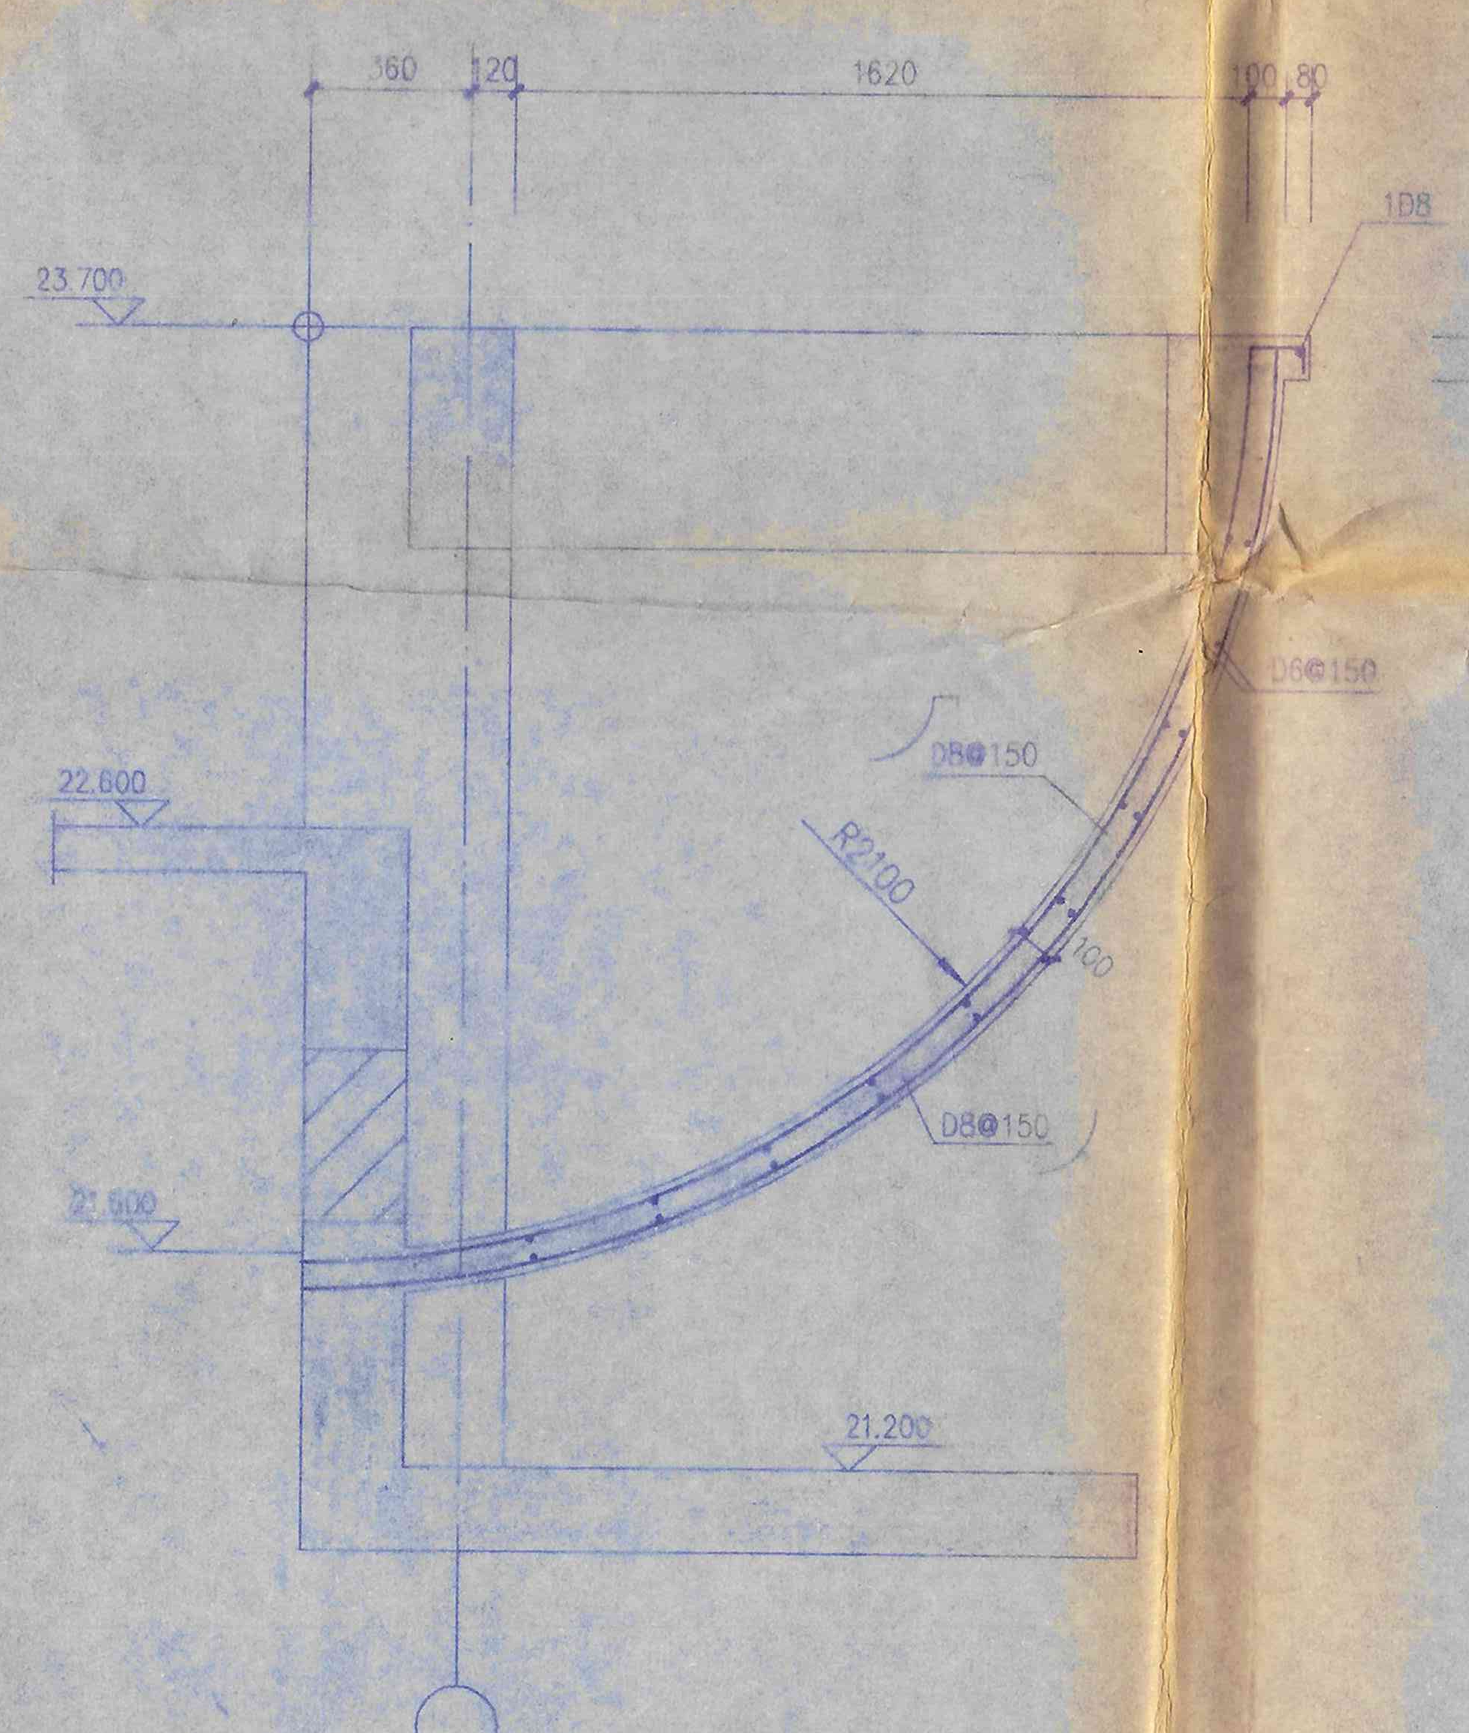

② 1:20

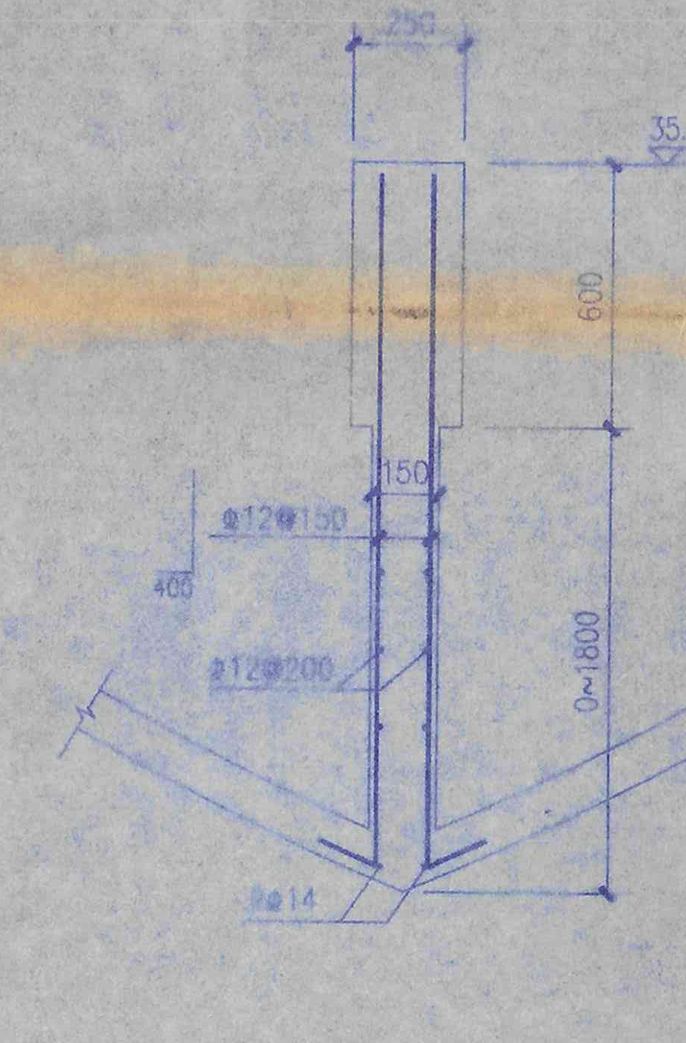

B—B

竣 工 图

施工（承包）单位	江阴建筑安装总公司
施工负责人（签字）	2000 年 10 月 18 日
工程总负责人	2000 年 10 月 18 日

苏州市建筑设计研究院 甲级证书编号：1001961				单位名称	泰州市中级人民法院
				工程项目	审判法庭及信访中心
审定		校对		图纸内容	六层平面构架图及梁平面整体配筋图 屋顶平面构架图及梁平面整体配筋图
审核		设计		设计号码	98102-23-174
复核		制图		工程号码	2
工程负责人		工种负责人		图纸编号	结施 25
				日期	98.11

001

全宗号	目录号	分类号	案卷号	件号
	1/4	3.1.2	25	2

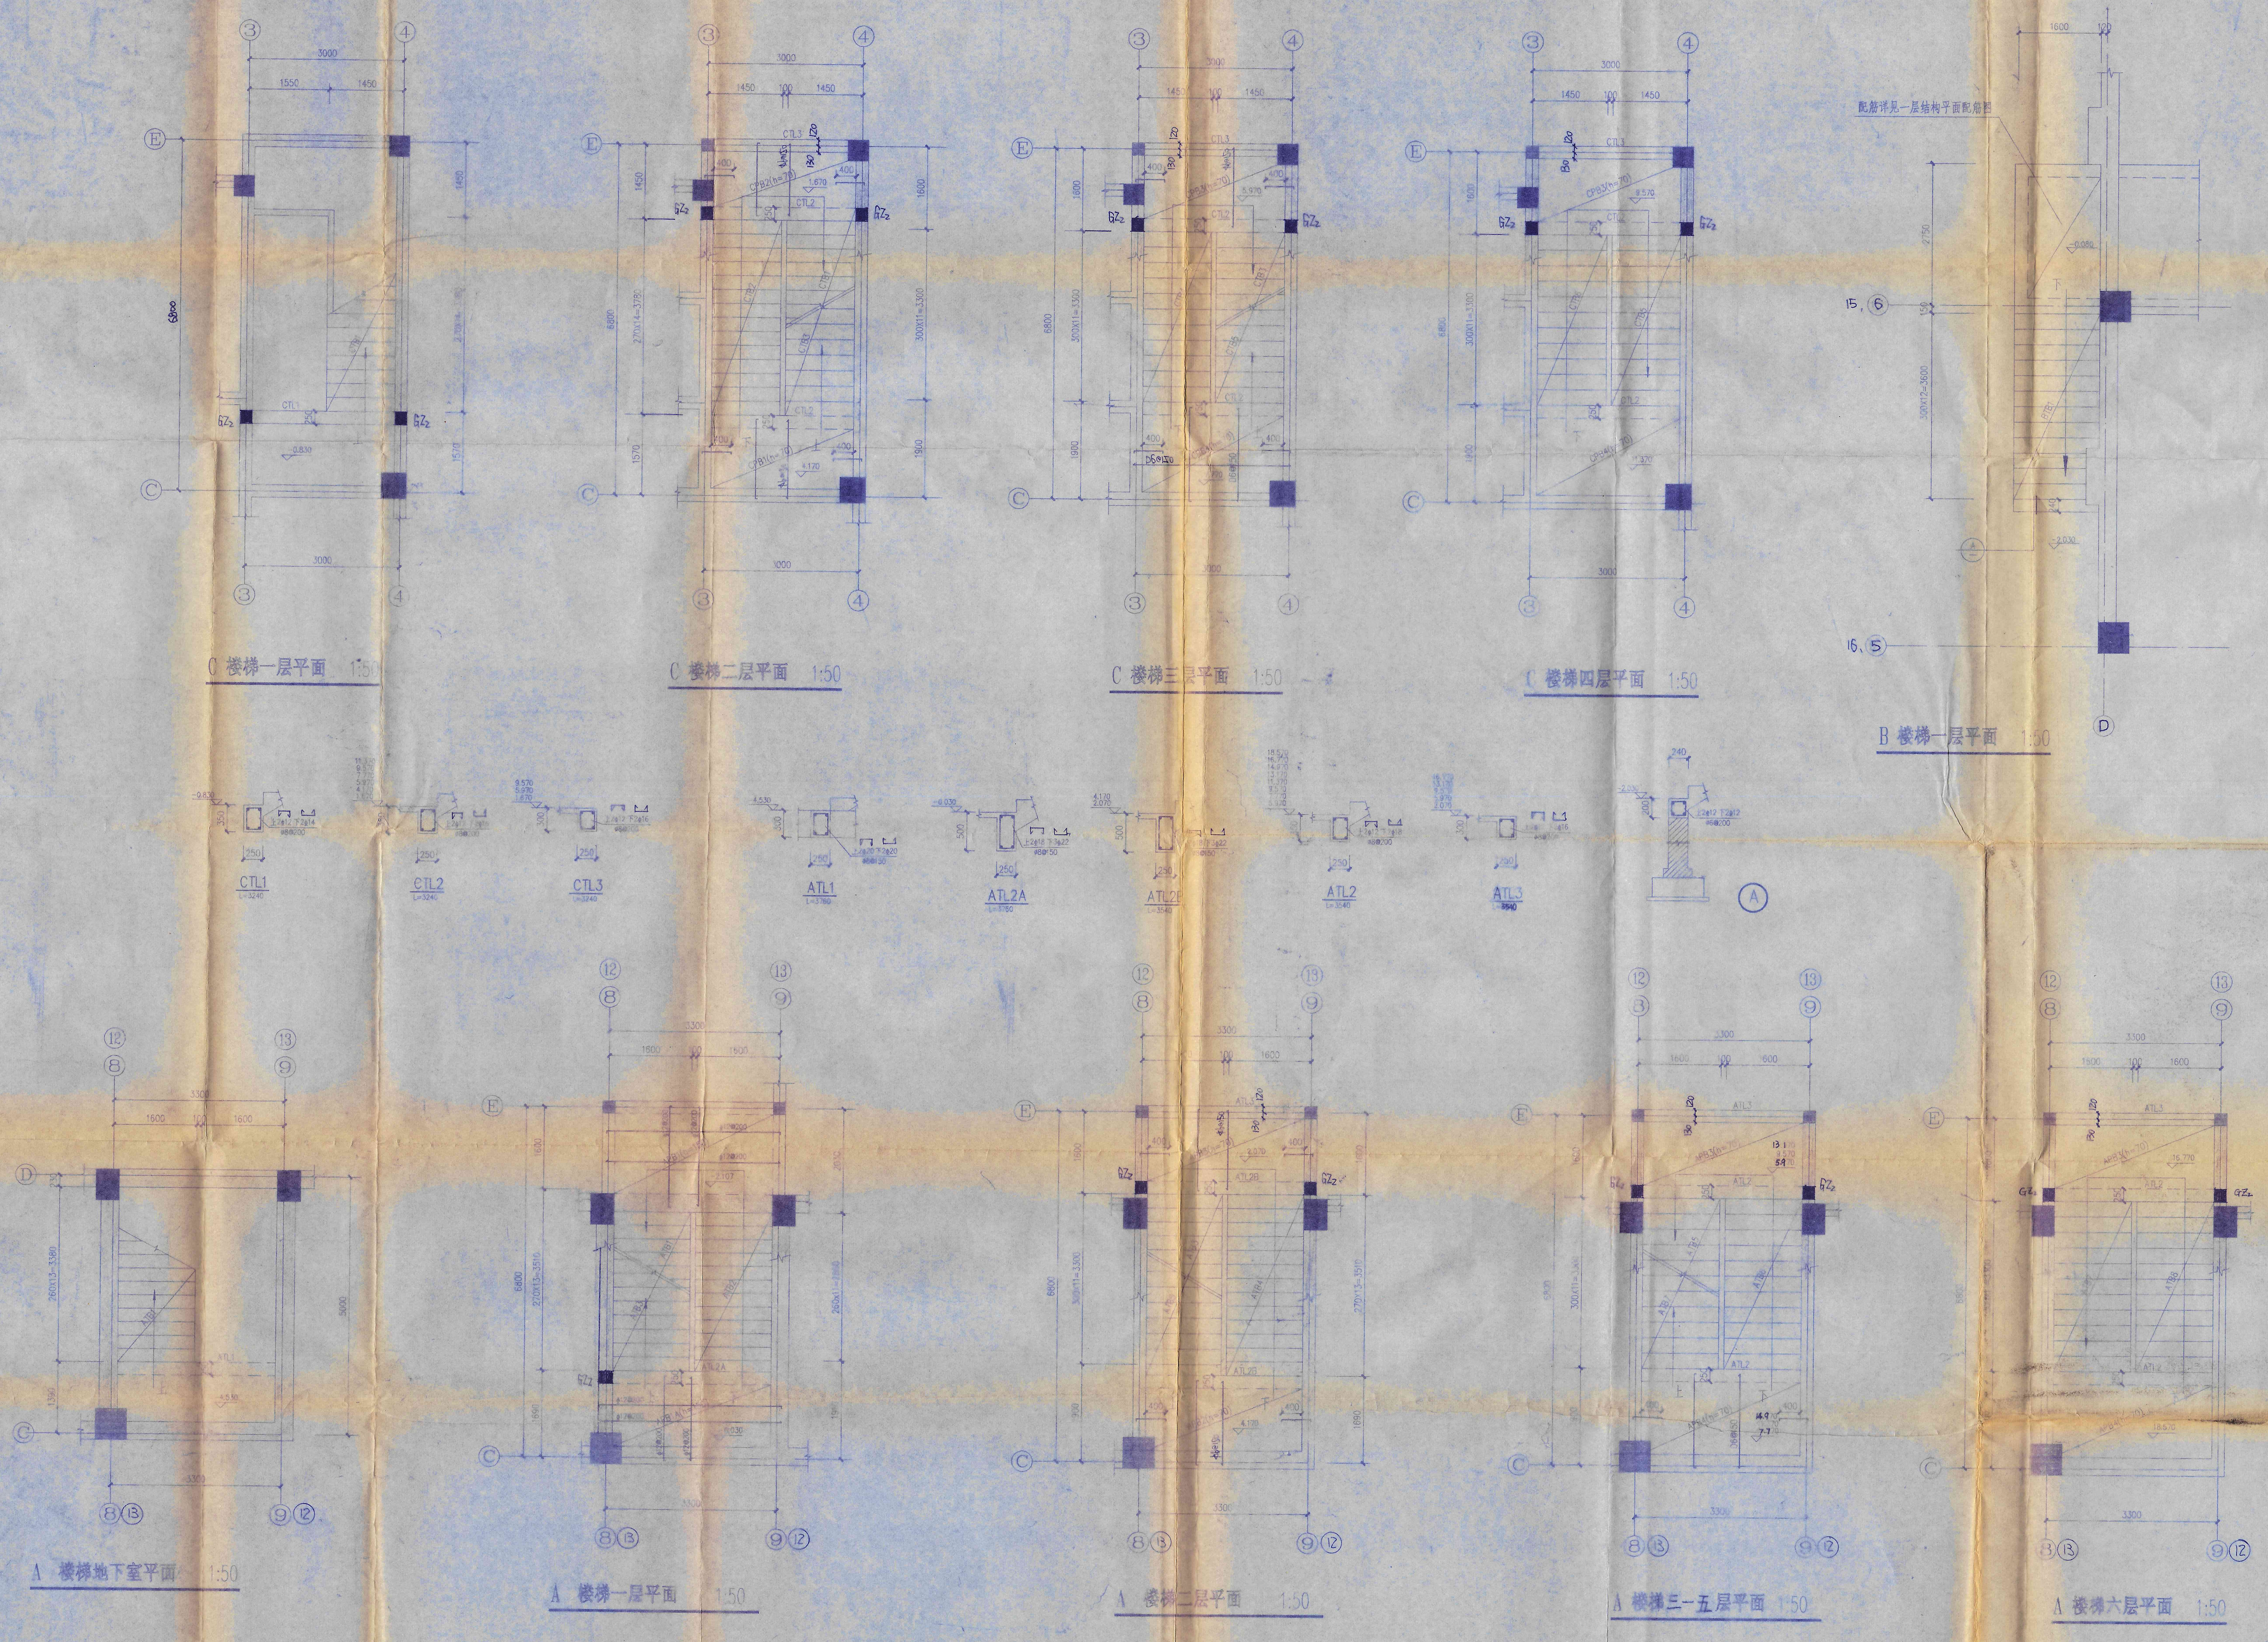
C 楼梯一层平面 1:50
C 楼梯二层平面 1:50
C 楼梯三层平面 1:50
C 楼梯四层平面 1:50
B 楼梯一层平面 1:50
配筋详见一层结构平面配筋图
CTL1
CTL2
CTL3
ATL1
ATL2A
ATL2
ATL2A
ATL3
A
A 楼梯地下室平面 1:50
A 楼梯一层平面 1:50
A 楼梯二层平面 1:50
A 楼梯三一五层平面 1:50
A 楼梯六层平面 1:50
GZ2
CTL1
ATL1
ATL2
E
C
D
3
4
8
9
12
13
15、6
15、5

注：图中未注明平台板支座负筋均为Φ8@200，未画出分布筋均为Φ6@200。
图中所示GZ2，截面尺寸为250x250，内配4Φ12，Φ6@150。
楼梯梁ATL2，CTL2与楼层梁相交处，楼层梁均附加4Φ8@50。

竣 工 图

施工（承包）单位	江阴建安安装总公司
施工负责人（签字）	汤明 2000年10月18日
工程总负责人（签字）	周浩九 2000年10月18日

苏州市建筑设计研究院
甲级证书编号：1001061

单位名称	泰州市中级人民法院				
工程项目	审判法庭及信访中心				
审定		校对	蒋会昌	图纸内容	A 楼梯结构平面图 B 楼梯结构平面图 C 楼梯结构平面图
审核	蔡象代	设计	张燕	设计号码	98102-23-174
复核		制图		工程号码	2
工程负责人	郁之	工种负责人	蔡象	图纸编号	结施 ~~26~~ 27
				日期	9811

全宗号	目录号	分类号	案卷号	件号
	11-4	3.1.2	25	3

3

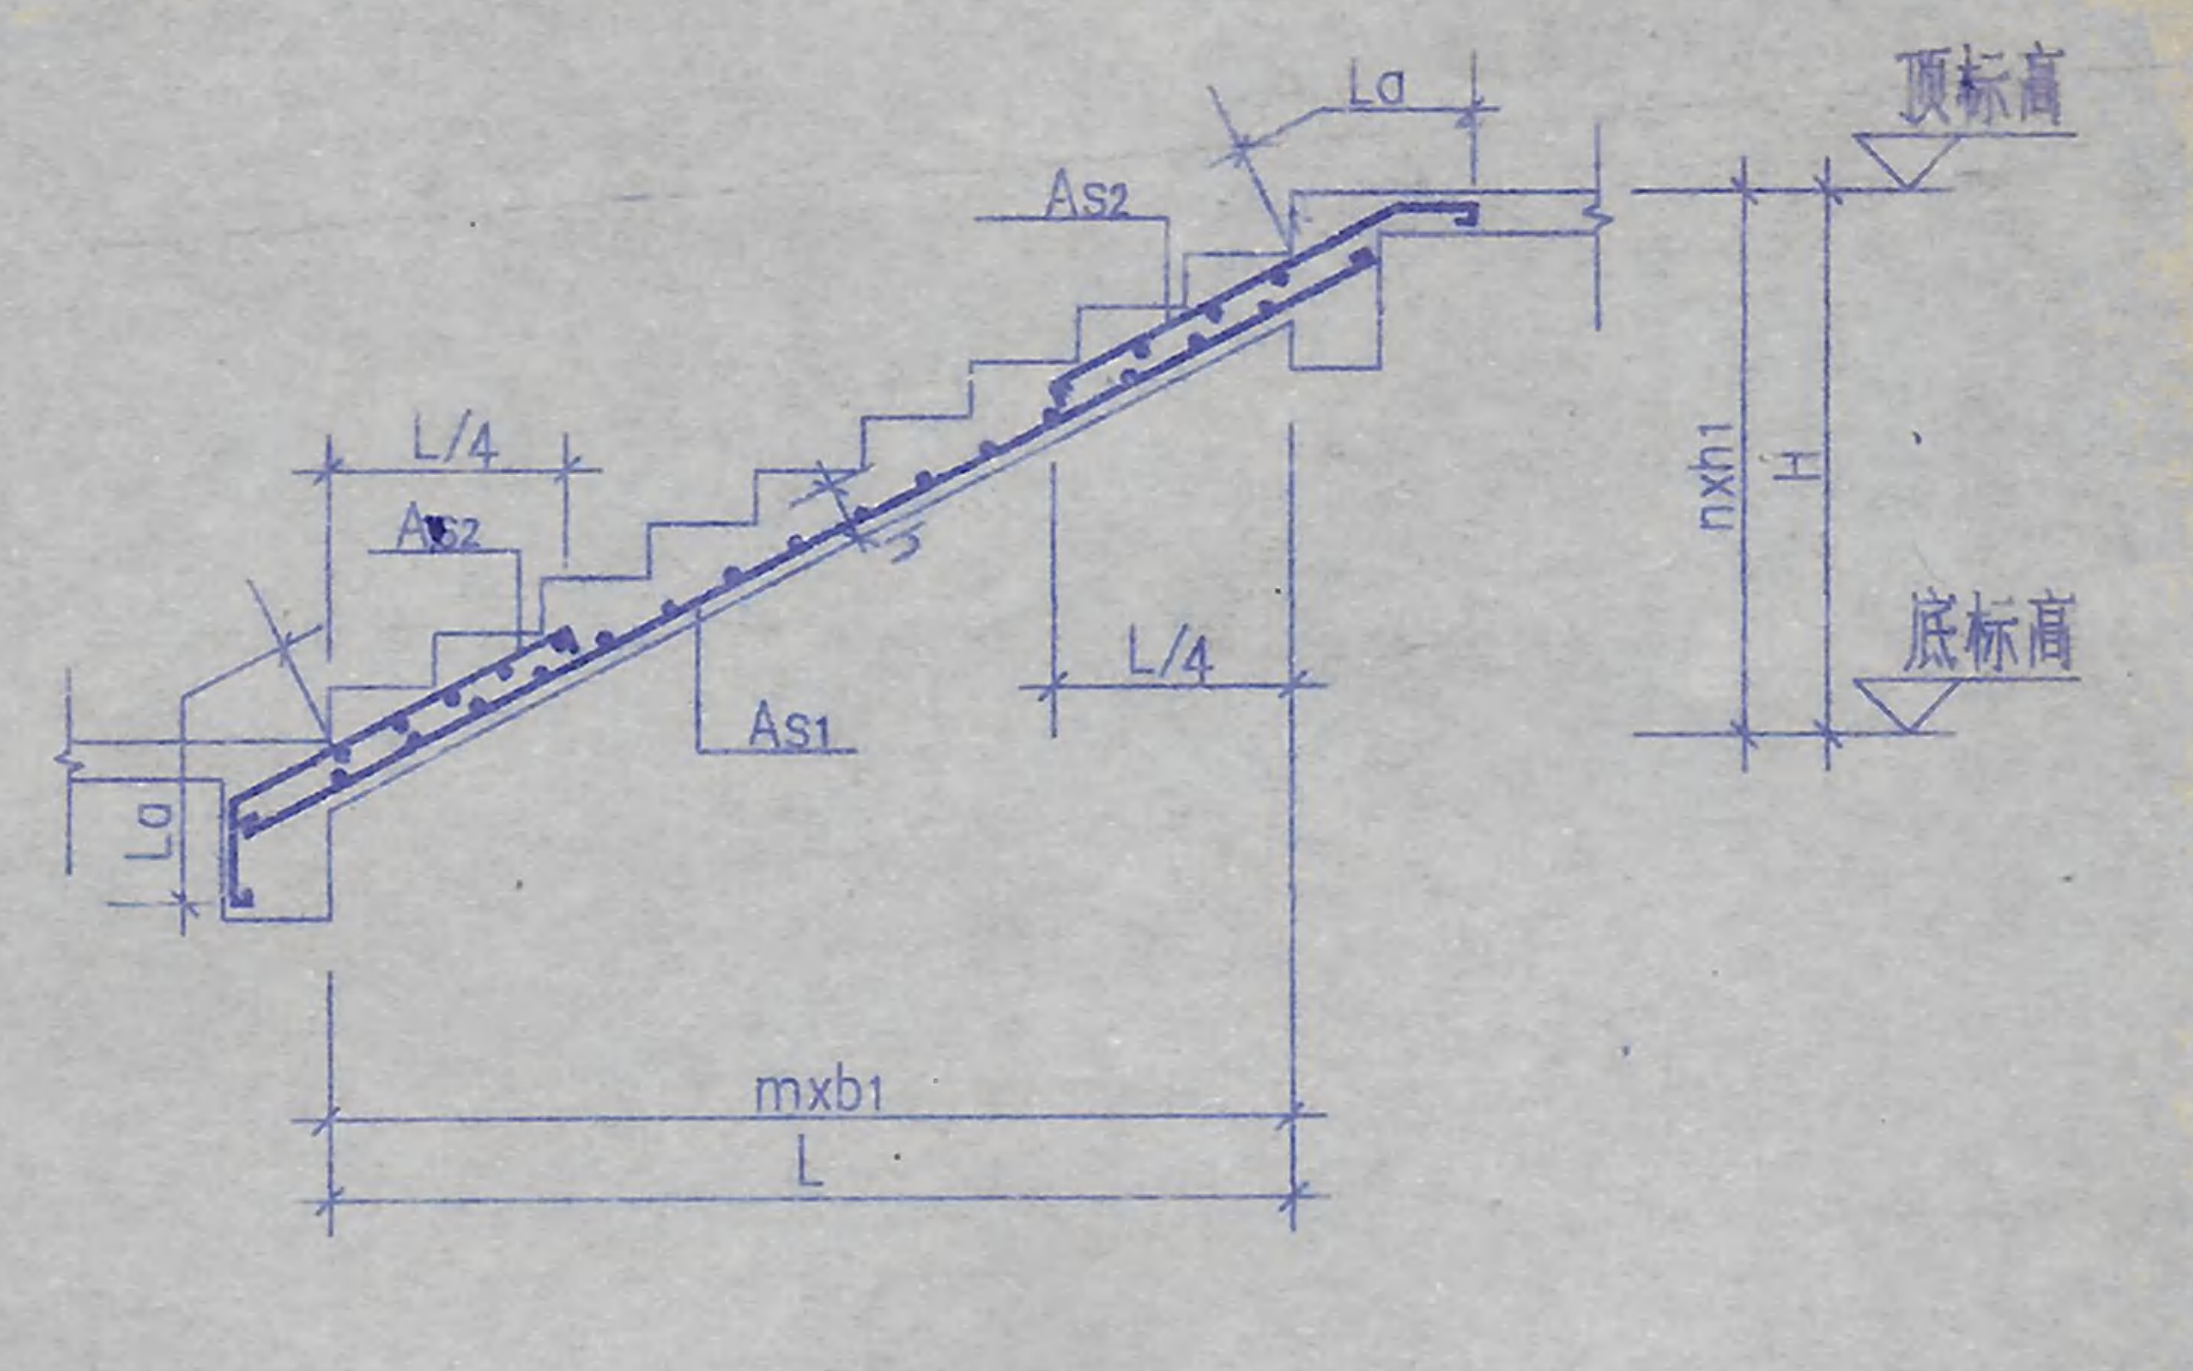

La
顶标高
As2
L/4
As2
L/4
As1
nxh1
H
底标高
La
mxb1
L

Ⅰ型配筋构造详图

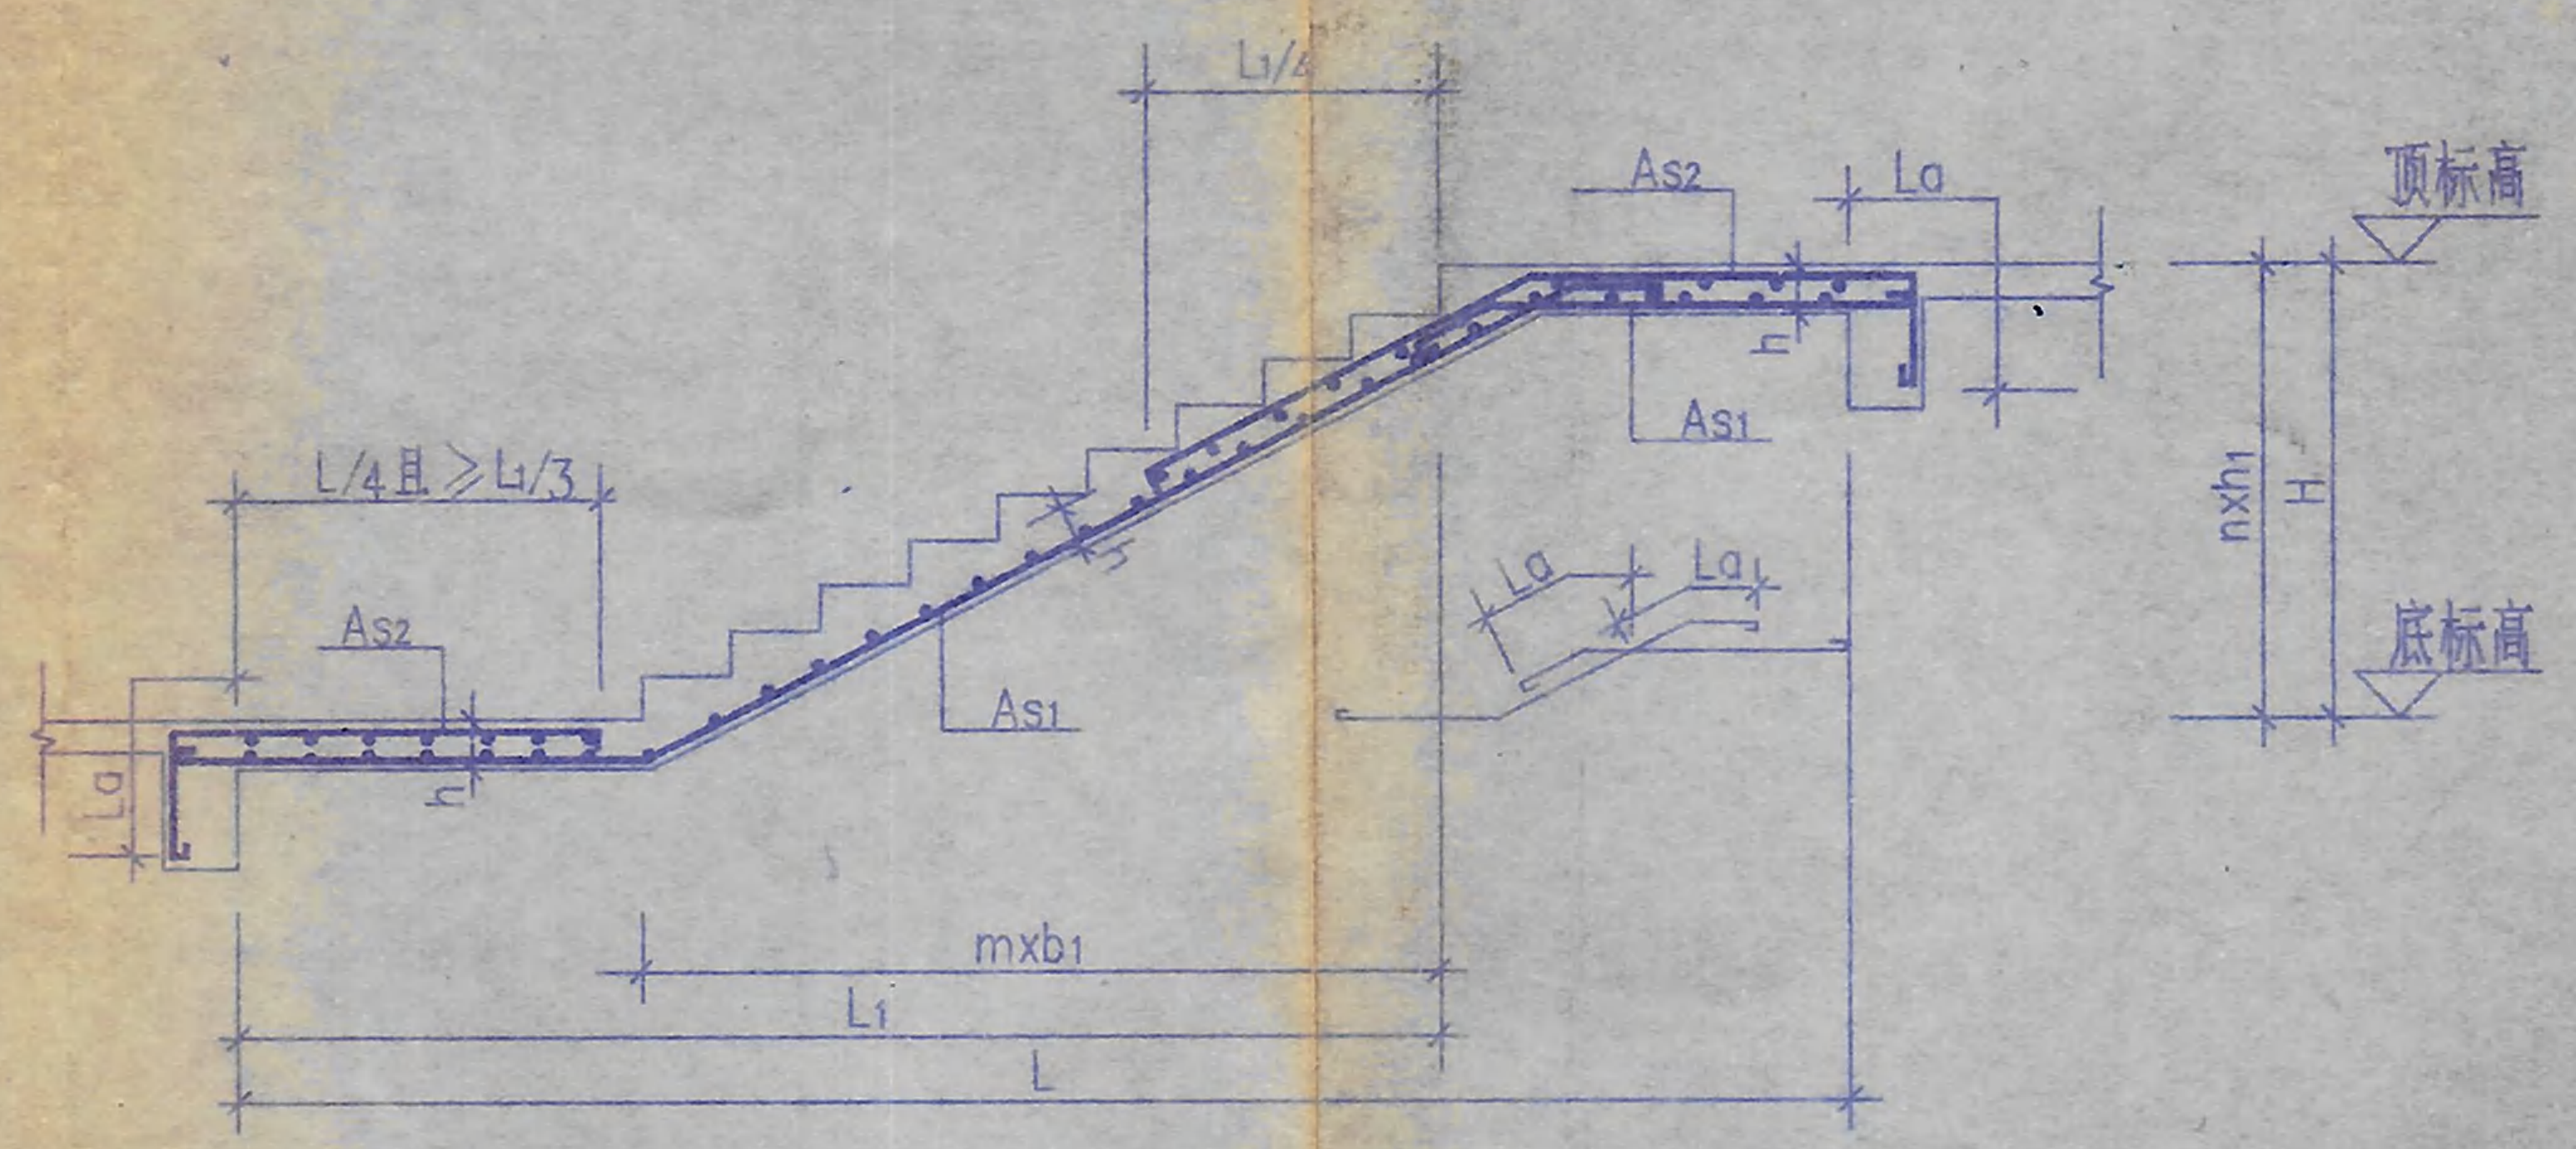

L1/4
As2
La
顶标高
L/4且≥L1/3
As2
As1
La
La
nxh1
H
As1
底标高
mxb1
L1
L

Ⅱ型配筋构造详图

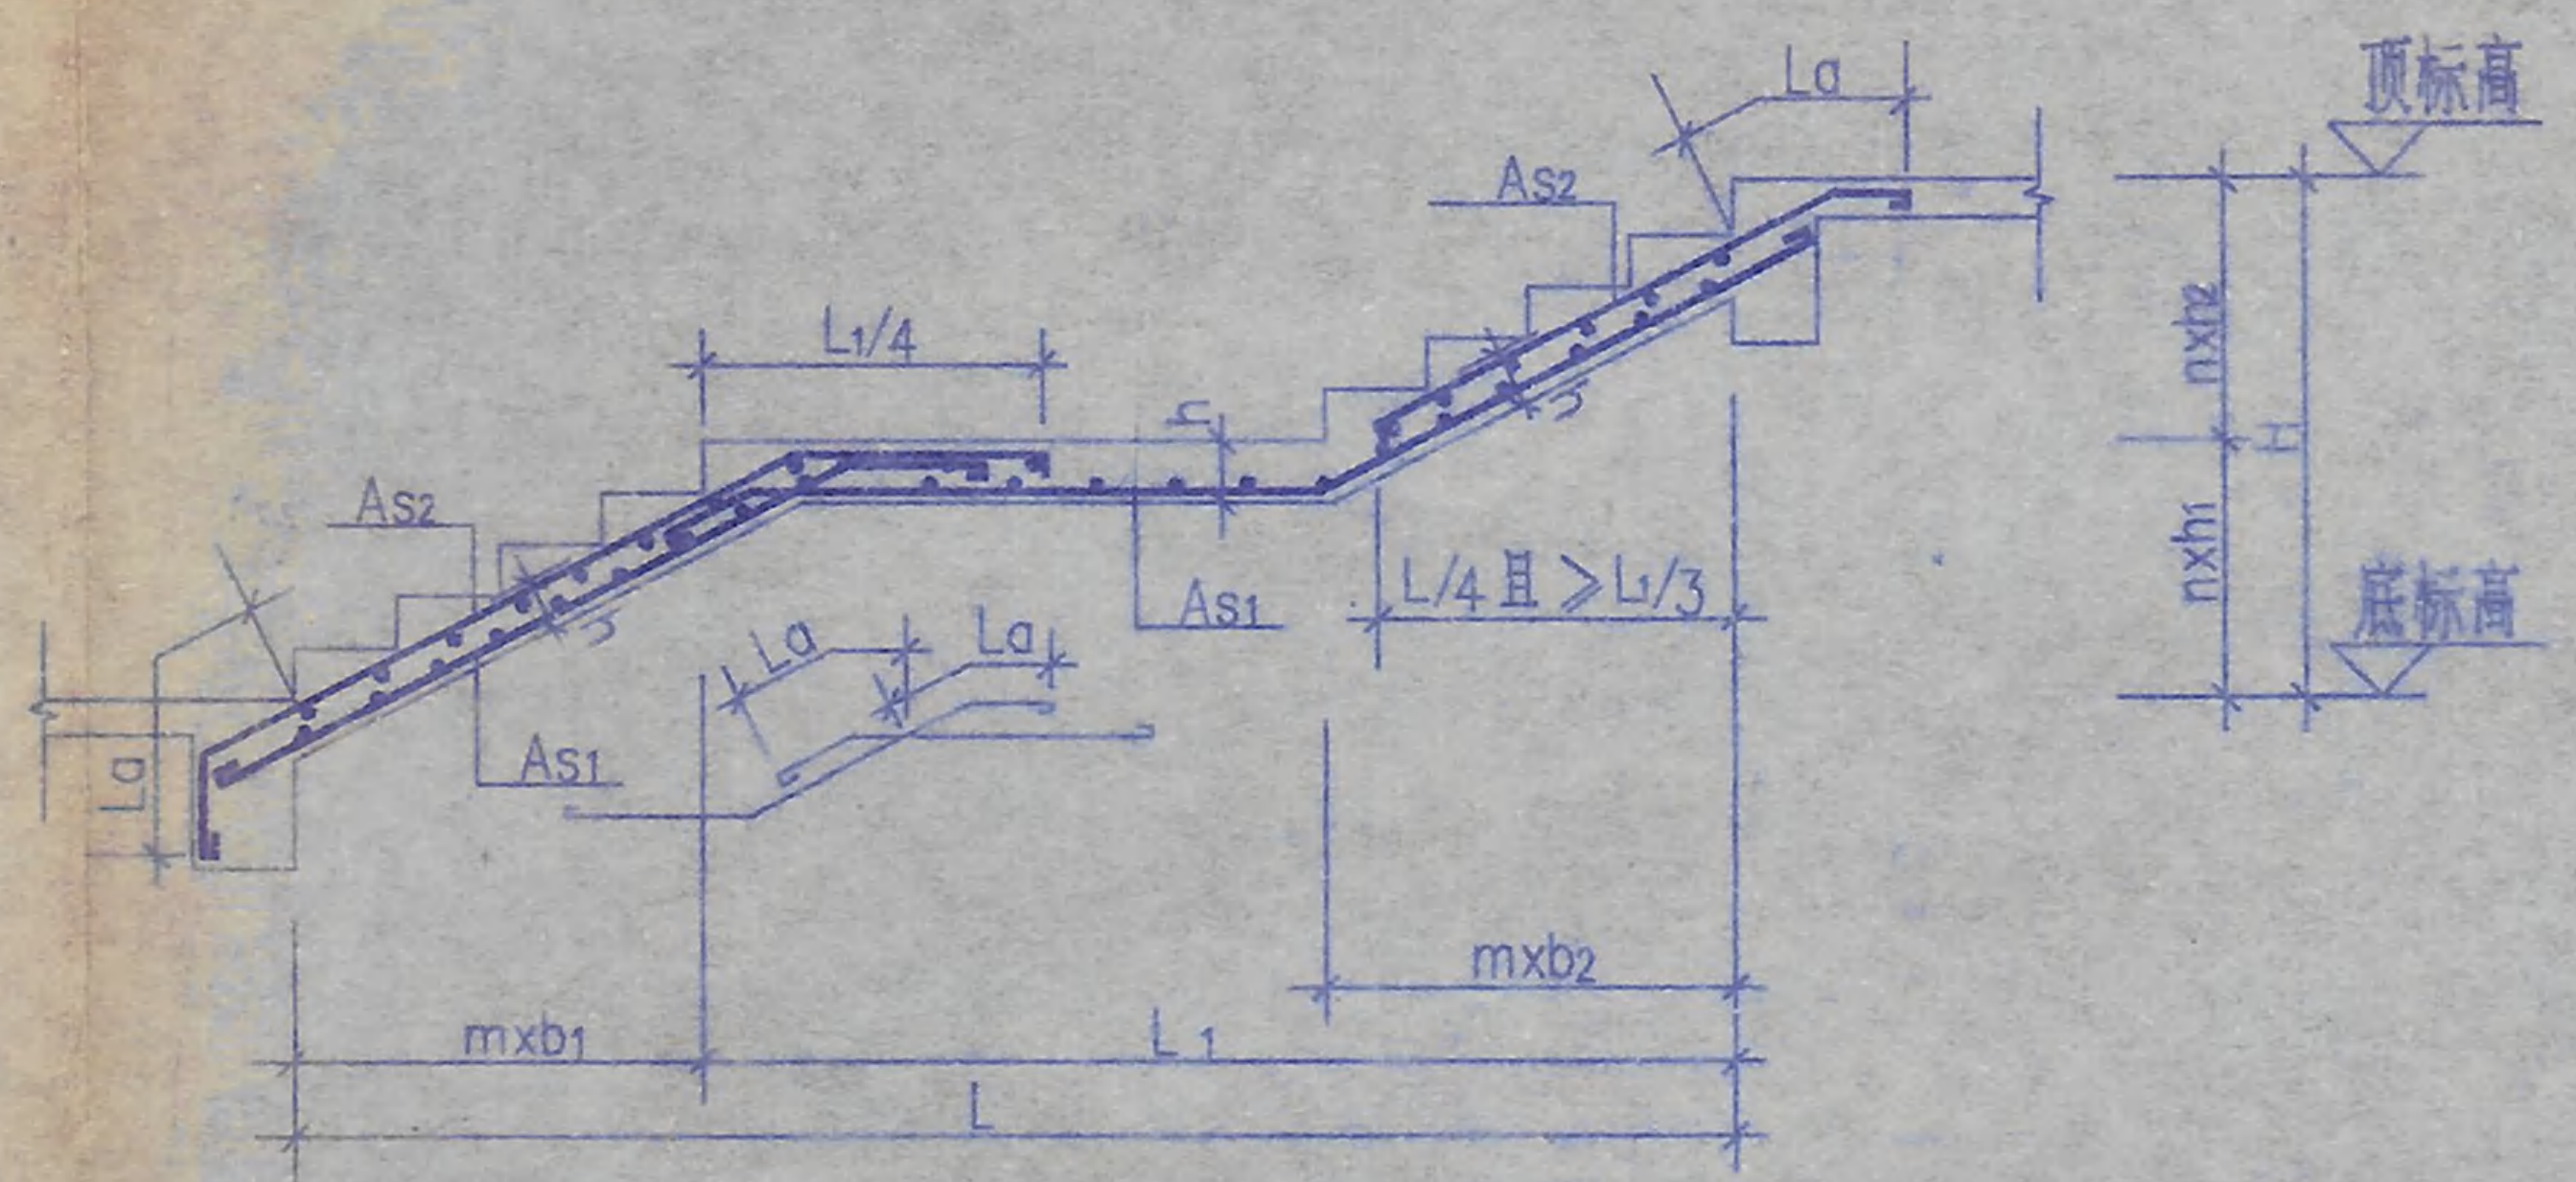

La
顶标高
As2
L1/4
As2
La
La
As1
L/4且≥L1/3
nxh1
H
底标高
As1
mxb1
mxb2
L1
L

Ⅴ型配筋构造详图

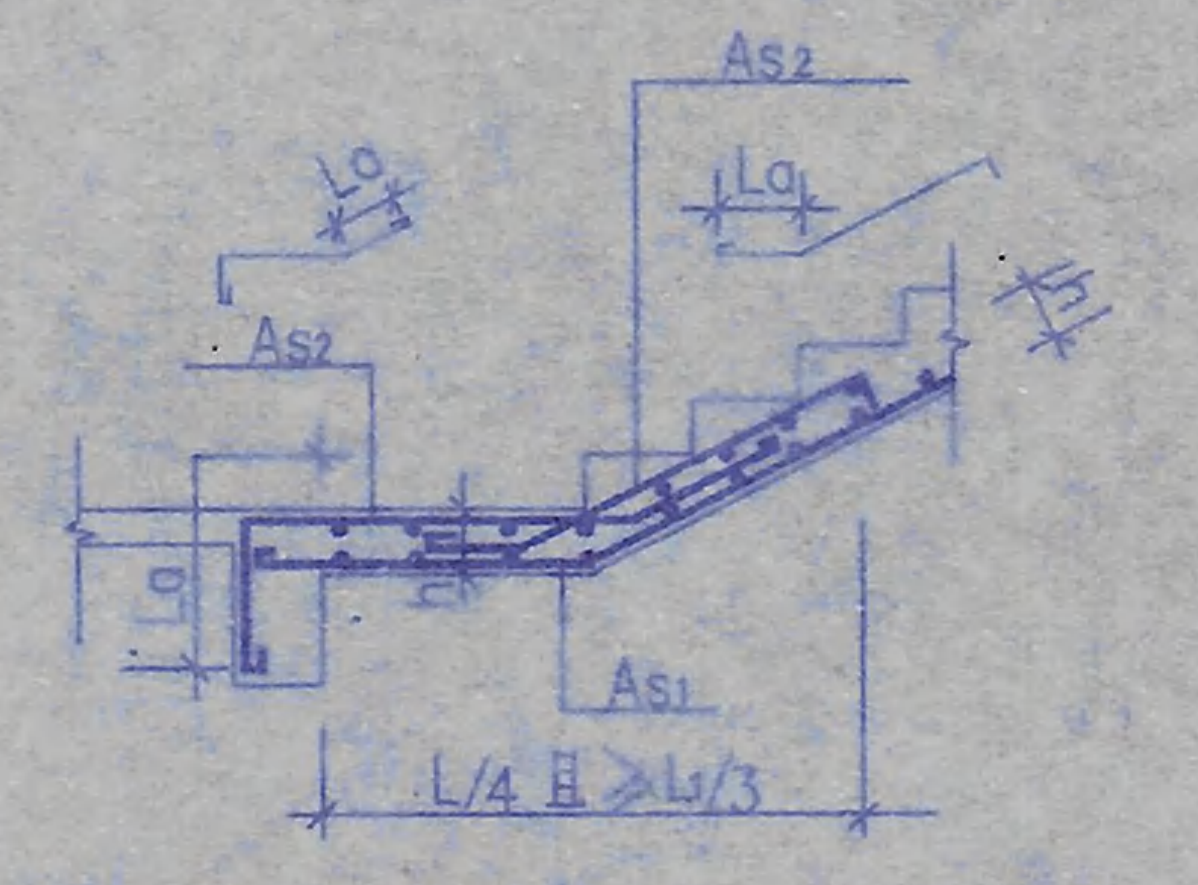

As2
La
La
As2
As1
L/4且≥L1/3

Ⅱ、Ⅲ型水平段长度<L/4(或<L1/3)时配筋构造详图

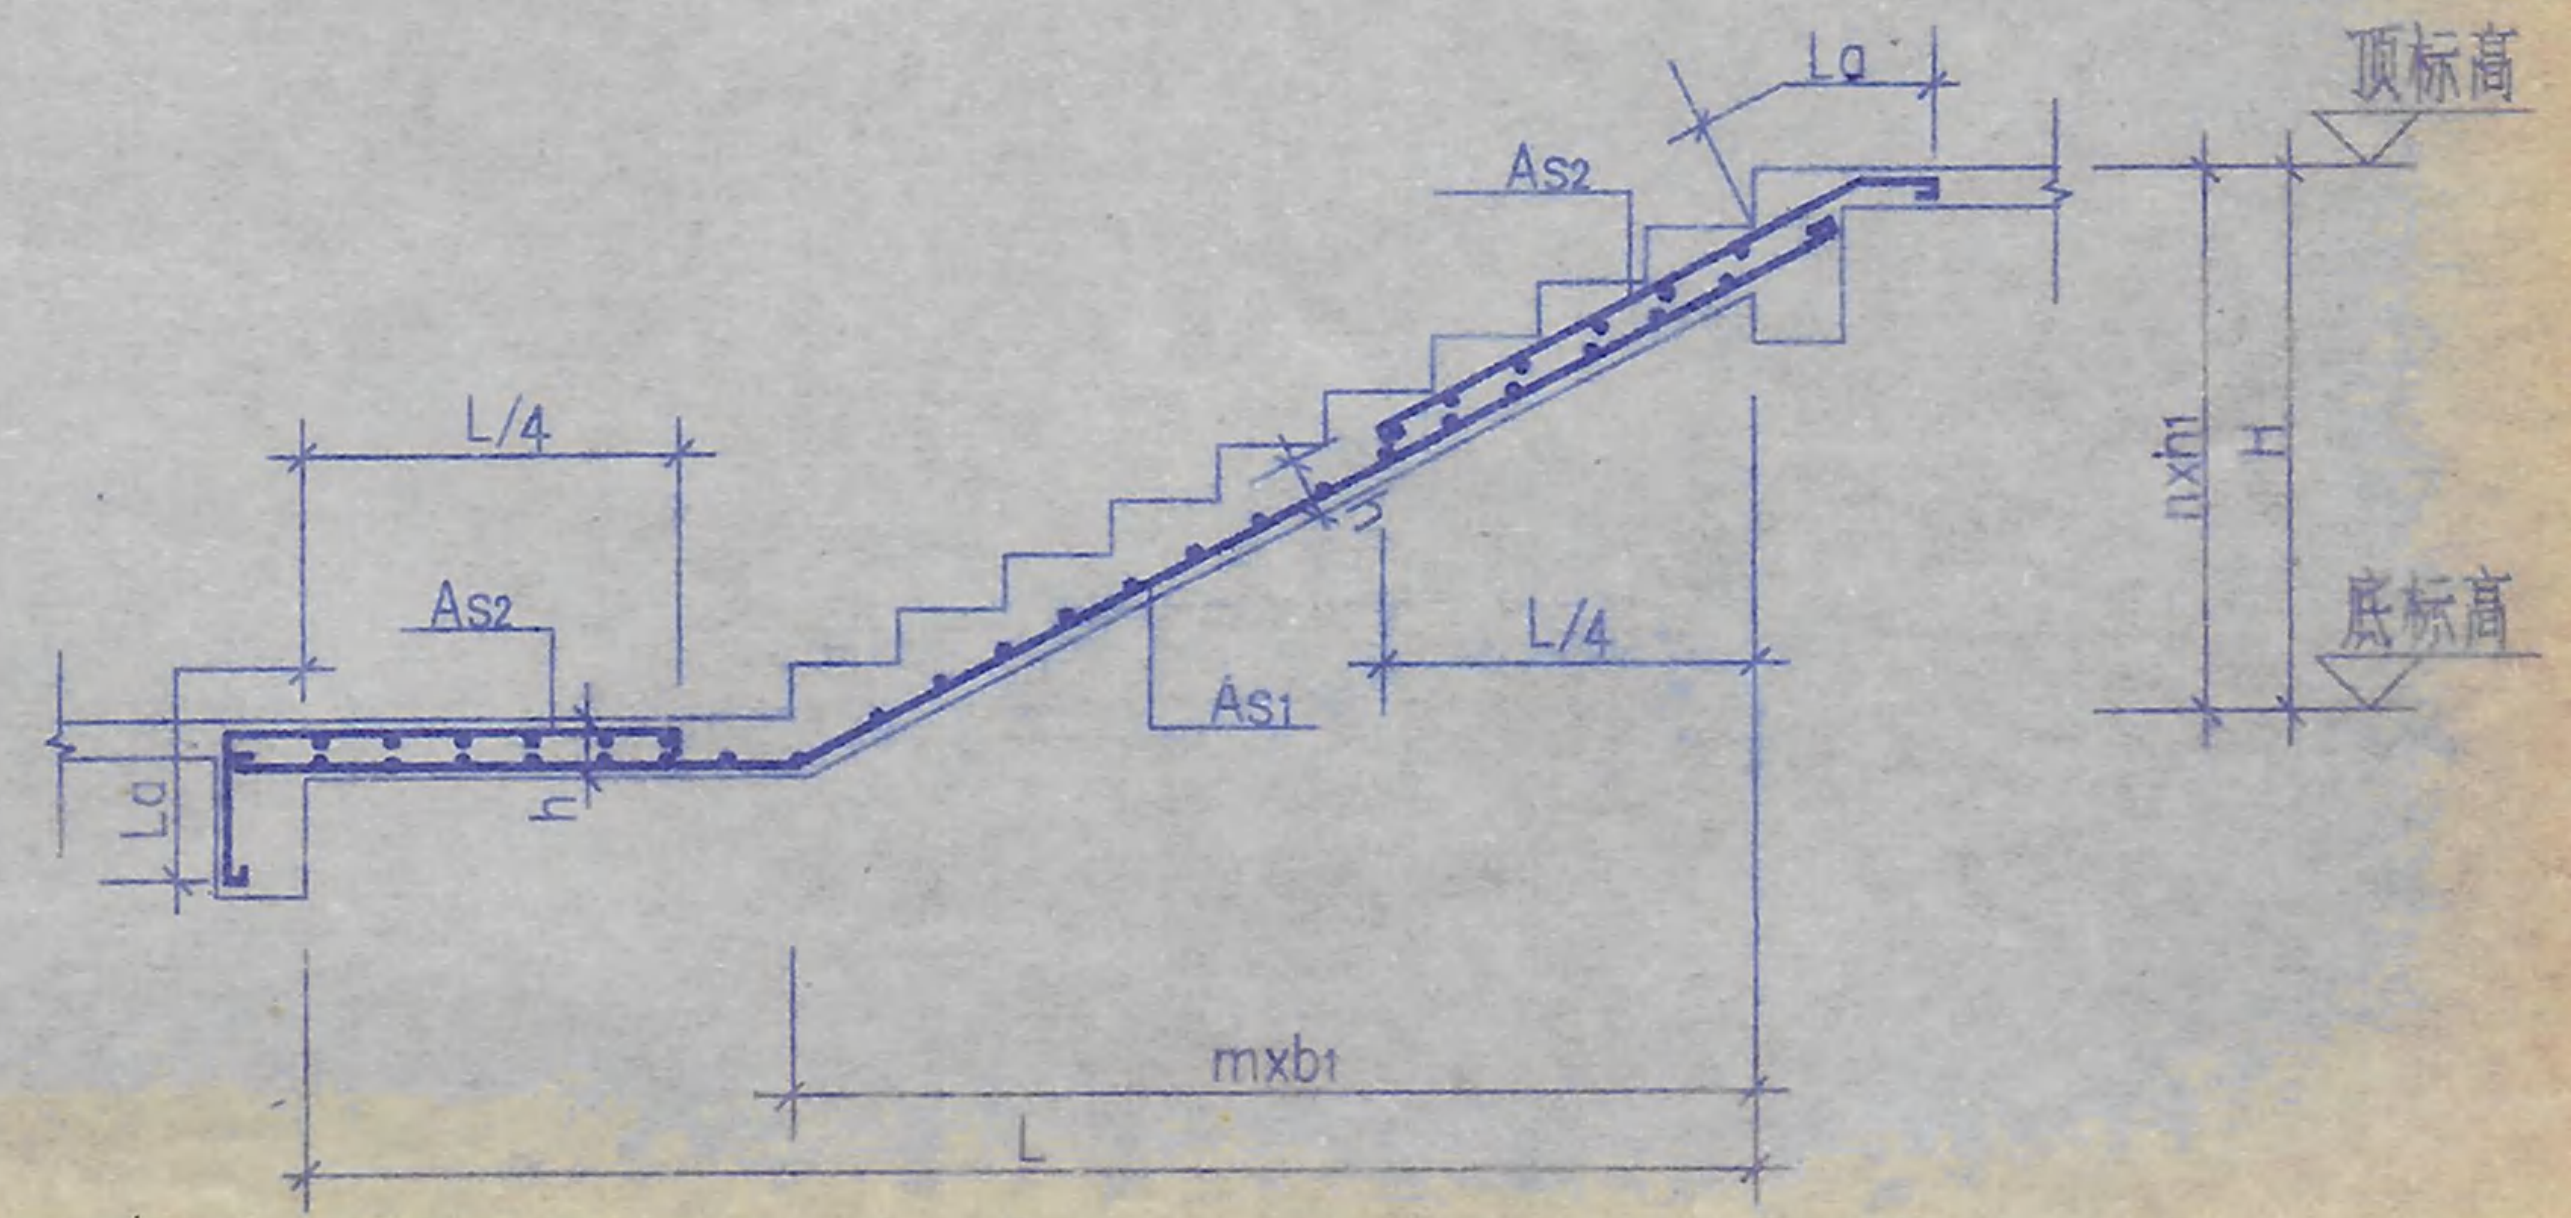

La
顶标高
As2
L/4
As2
L/4
As1
nxh1
H
底标高
La
mxb1
L

Ⅲ型配筋构造详图

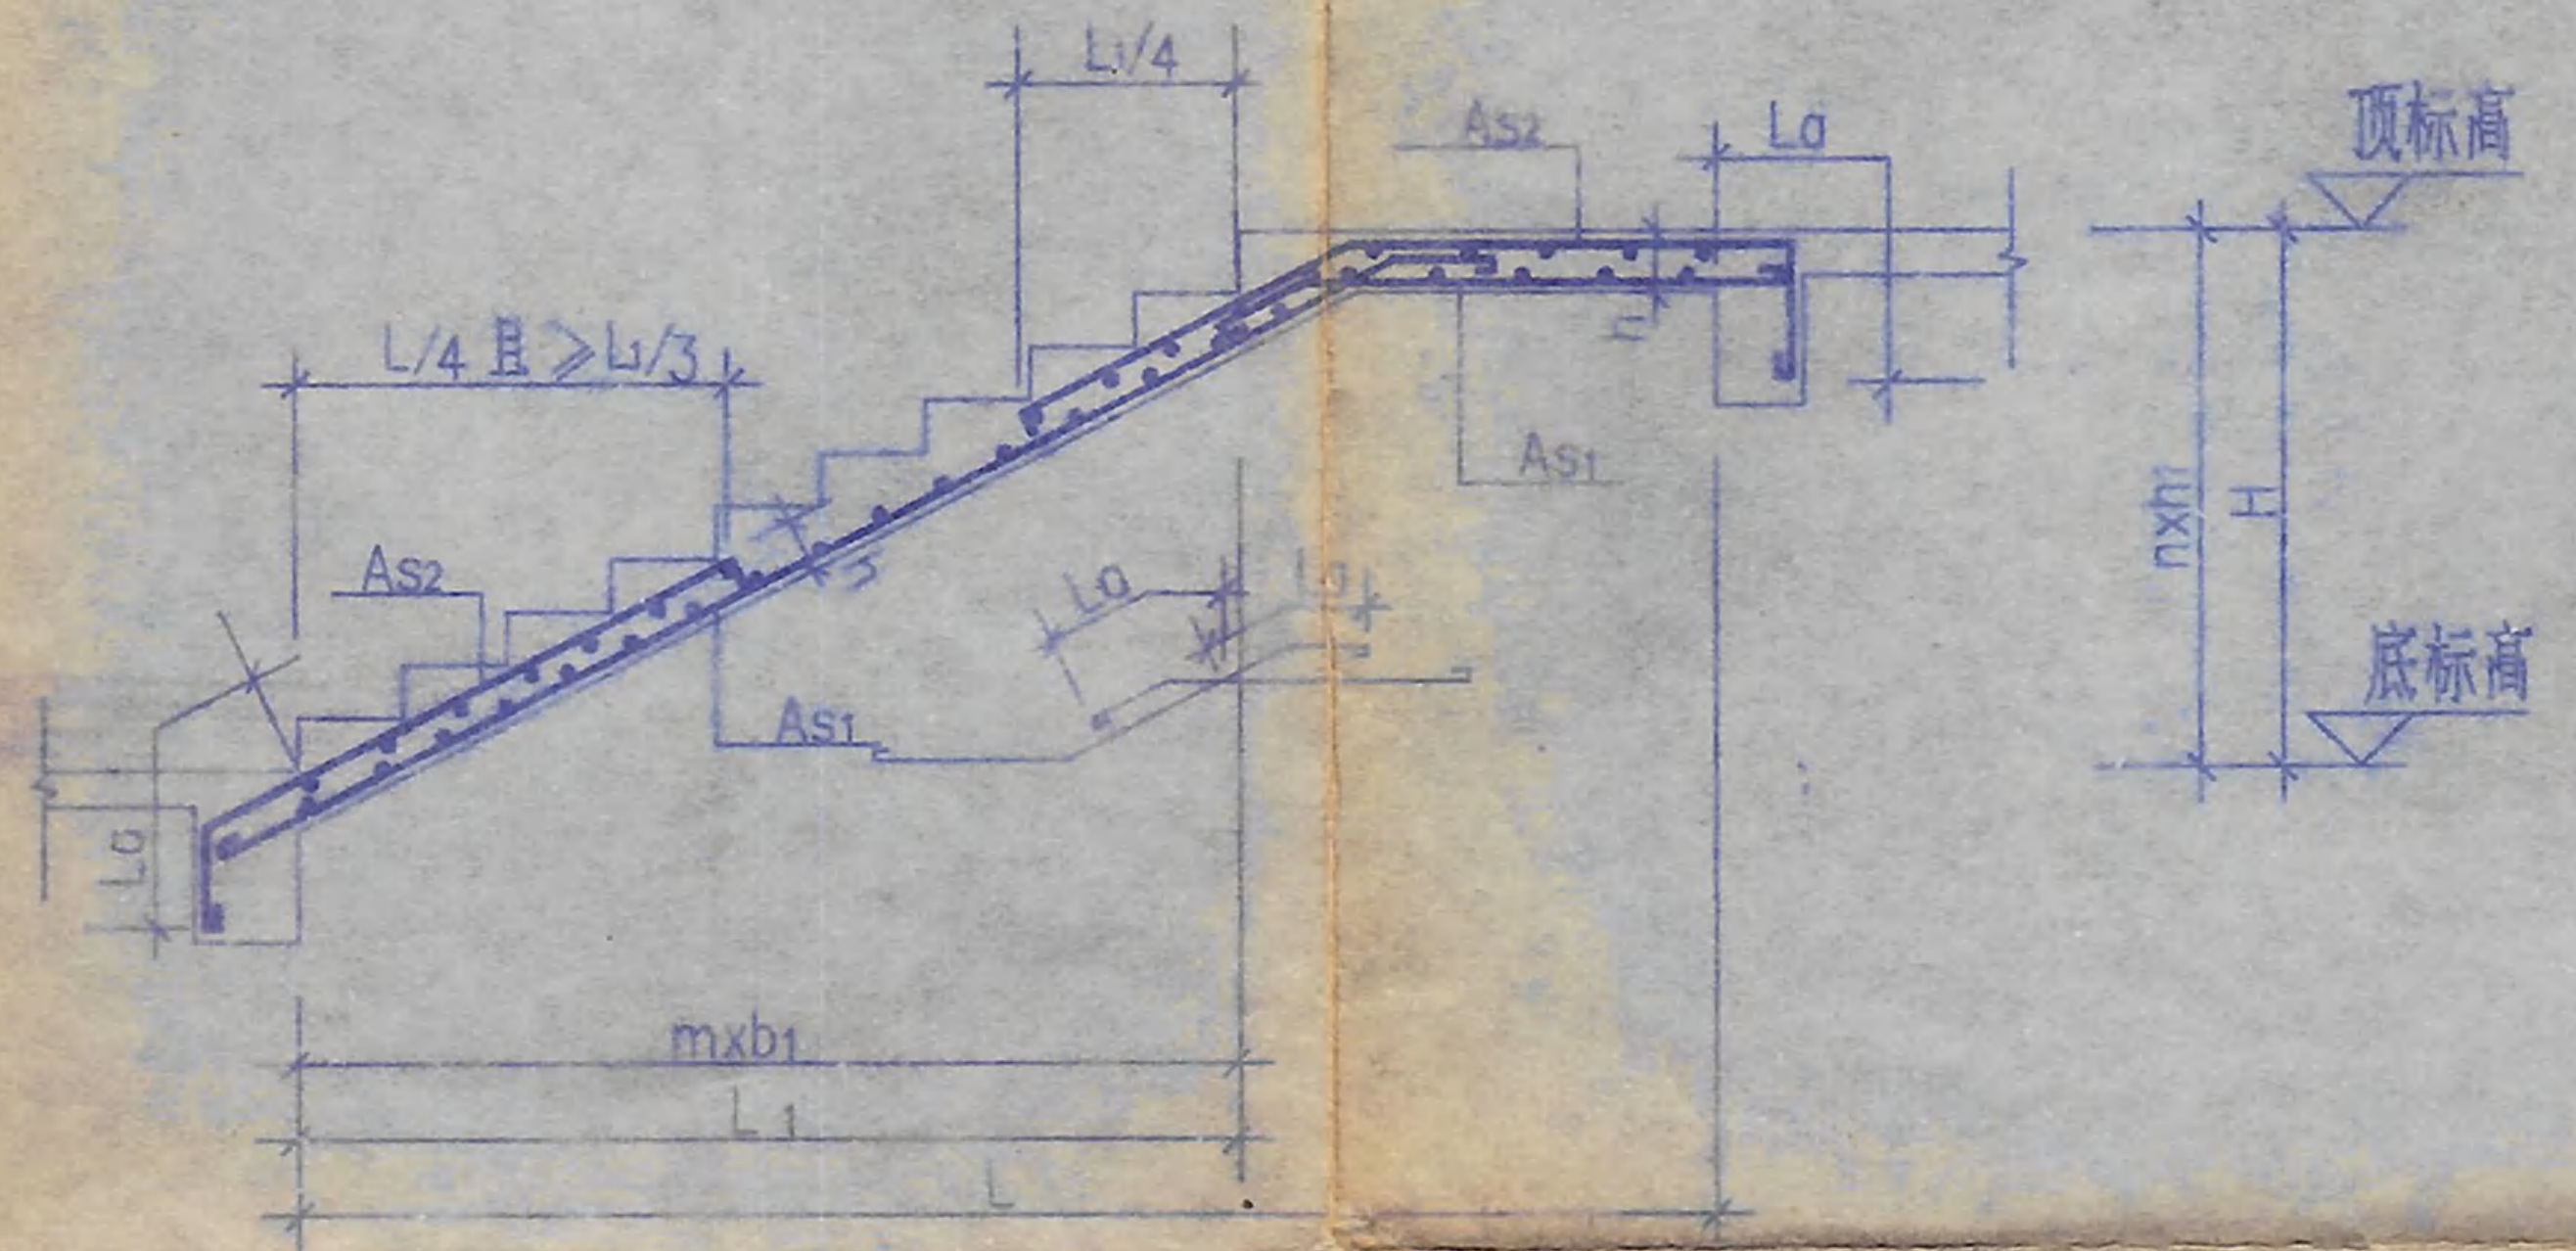

L1/4
As2
La
顶标高
L/4且≥L1/3
As1
As2
La
As1
nxh1
H
底标高
La
mxb1
L1
L

Ⅳ型配筋构造详图

编号	类型	L	L1	mxb1	mxb2	H	nxh1	nxh2	底标高	顶标高	h (板厚)	As1	As2	备注
ATB1	Ⅰ	3380		13x260		2423	14x173		-4.530	-2.107	200	ϕ16@150	ϕ10@200	✓
ATB2	Ⅲ	3080		11x260		2077	12x173		-2.107	-0.030	200	ϕ14@120	ϕ8@150	
ATB3	Ⅰ	3510		13x270		2100	14x150		-0.030	2.070	200	ϕ16@150	ϕ10@200	
ATB4	Ⅰ	3510		13x270		2100	14x150		2.070	4.170	200	ϕ16@150	ϕ10@200	
ATB5	Ⅲ	3510		11x300		1800	12x150		4.170	5.970	140	ϕ12@120	ϕ8@200	
ATB6	Ⅰ	3300		11x300		1800	12x150		13.170 9.570 5.970	14.970 11.370 7.770	140	ϕ12@130	ϕ8@200	
ATB7	Ⅰ	3300		11x300		1800	12x150		14.970 11.370 7.770	16.770 13.170 9.570	140	ϕ12@130	ϕ8@200	
ATB8	Ⅰ	3300		11x300		1800	12x150		16.770	18.570	140	ϕ12@130	ϕ8@200	
BTB1	Ⅰ	3600		12x300		1950	13x150		-2.030	-0.080	150	ϕ12@110	ϕ8@150	
CTB1	Ⅰ	3780		14x270		2500	15x167		-0.830	1.670	150	ϕ12@110	ϕ8@150	
CTB2	Ⅰ	3780		14x270		2500	15x167		1.670	4.170	150	ϕ12@110	ϕ8@150	
CTB3	Ⅲ	3630		11x300		1800	12x150		4.170	5.970	150	ϕ12@120	ϕ8@150	
CTB4	Ⅰ	3300		11x300		1800	12x150		5.970	7.770	130	ϕ12@120	ϕ8@200	
CTB5	Ⅰ	3300		11x300		1800	12x150		7.770	9.570	130	ϕ12@120	ϕ8@200	
CTB6	Ⅰ	3300		11x300		1800	12x150		9.570	11.370	130	ϕ12@120	ϕ8@200	

说明：

1. 本图表为现浇钢筋混凝土板式楼梯梯段板详图。本图表应密切配合相应结构平面图(或相应楼梯结构平面图)、相应建筑楼梯详图施工。
2. 本图表中梯段板编号以 X TB$_{xx}$ 表示(X：分区符号；TB：梯段板；xx：序号)，其类型与各梯段板配筋构造详图中的相应板段类型呈相互对应关系，分区符号(如A、B、C等)由每一单项工程自行确定。
3. 梯段板的混凝土强度等级详见每一单项工程结构设计说明，钢筋ф为Ⅰ级钢筋；Φ为Ⅱ级钢筋。梯段板配筋构造详图中分布钢筋均为ф6@200。
4. 梯段板配筋构造详图中，钢筋锚固长度 La = 20d (Ⅰ级钢筋)，
   La = 30d (Ⅱ级钢筋)。
5. 本图表中未考虑的梯段板特殊节点构造，应在每一单项工程中由设计人员自行设计表达。
6. 当采用Ⅱ级钢筋时，梯段板配筋构造详图中钢筋弯钩取消。
7. 本图表所示尺寸：标高以米为单位，其余以毫米为单位。

施工图
(签字)
工程总负责人(签字)
江阴建筑安装总公司
河明 2000年10月18
周浩民 2000 10 18

苏州市建筑设计研究院 甲级证书编号：1001061				**单位名称**	泰州市中级人民法院		
				工程项目	审判法庭及信访中心		
审定		校对	薛金	图纸内容	ATB1~ATB8 BTB1,CTB1~CTB6	设计号码	98102-23-174
审核	张泰代	设计				工程号码	2
复核		制图				图纸编号	结施 27/27
工程负责人		工种负责人	张泰			日期	98.11

003

全宗号	目录号	分类号	案卷号	件号
	11-4	3.1.2	25	4

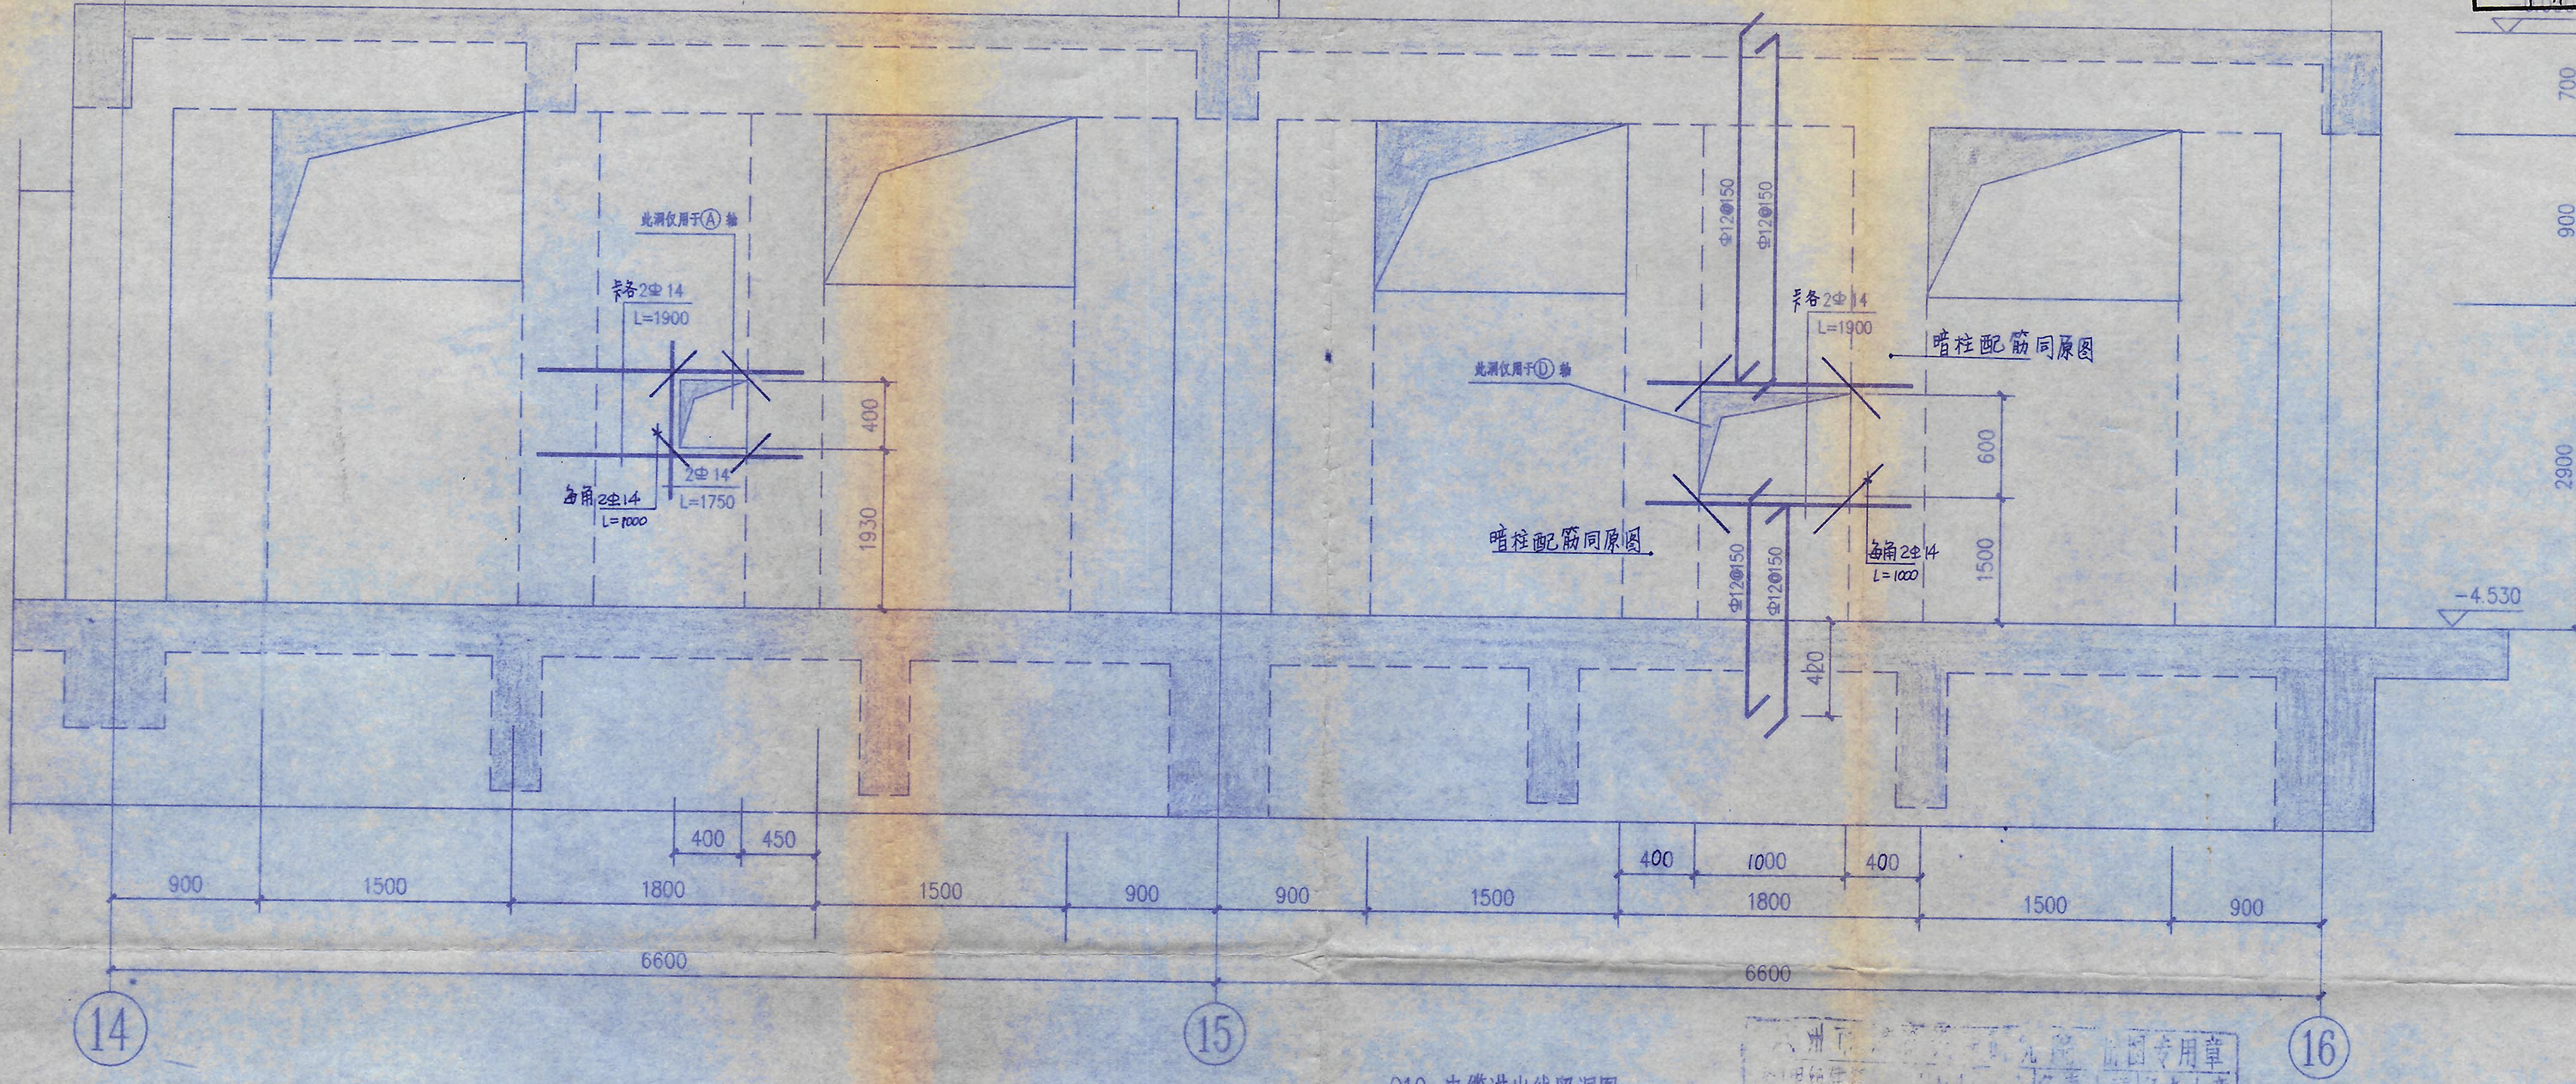
此洞仅用于Ⓐ轴
左右各2Φ14
L=1900
2Φ14
L=1750
每角2Φ14
L=1000
400
1930
此洞仅用于Ⓓ轴
Φ12@150
左右各2Φ14
L=1900
暗柱配筋同原图
暗柱配筋同原图
600
1500
每角2Φ14
L=1000
700
900
2900
-4.530
420
400
450
400
1000
400
900
1500
1800
1500
900
900
1500
1800
1500
900
6600
6600
⑭
⑮
⑯

Q10 电缆进出线留洞图

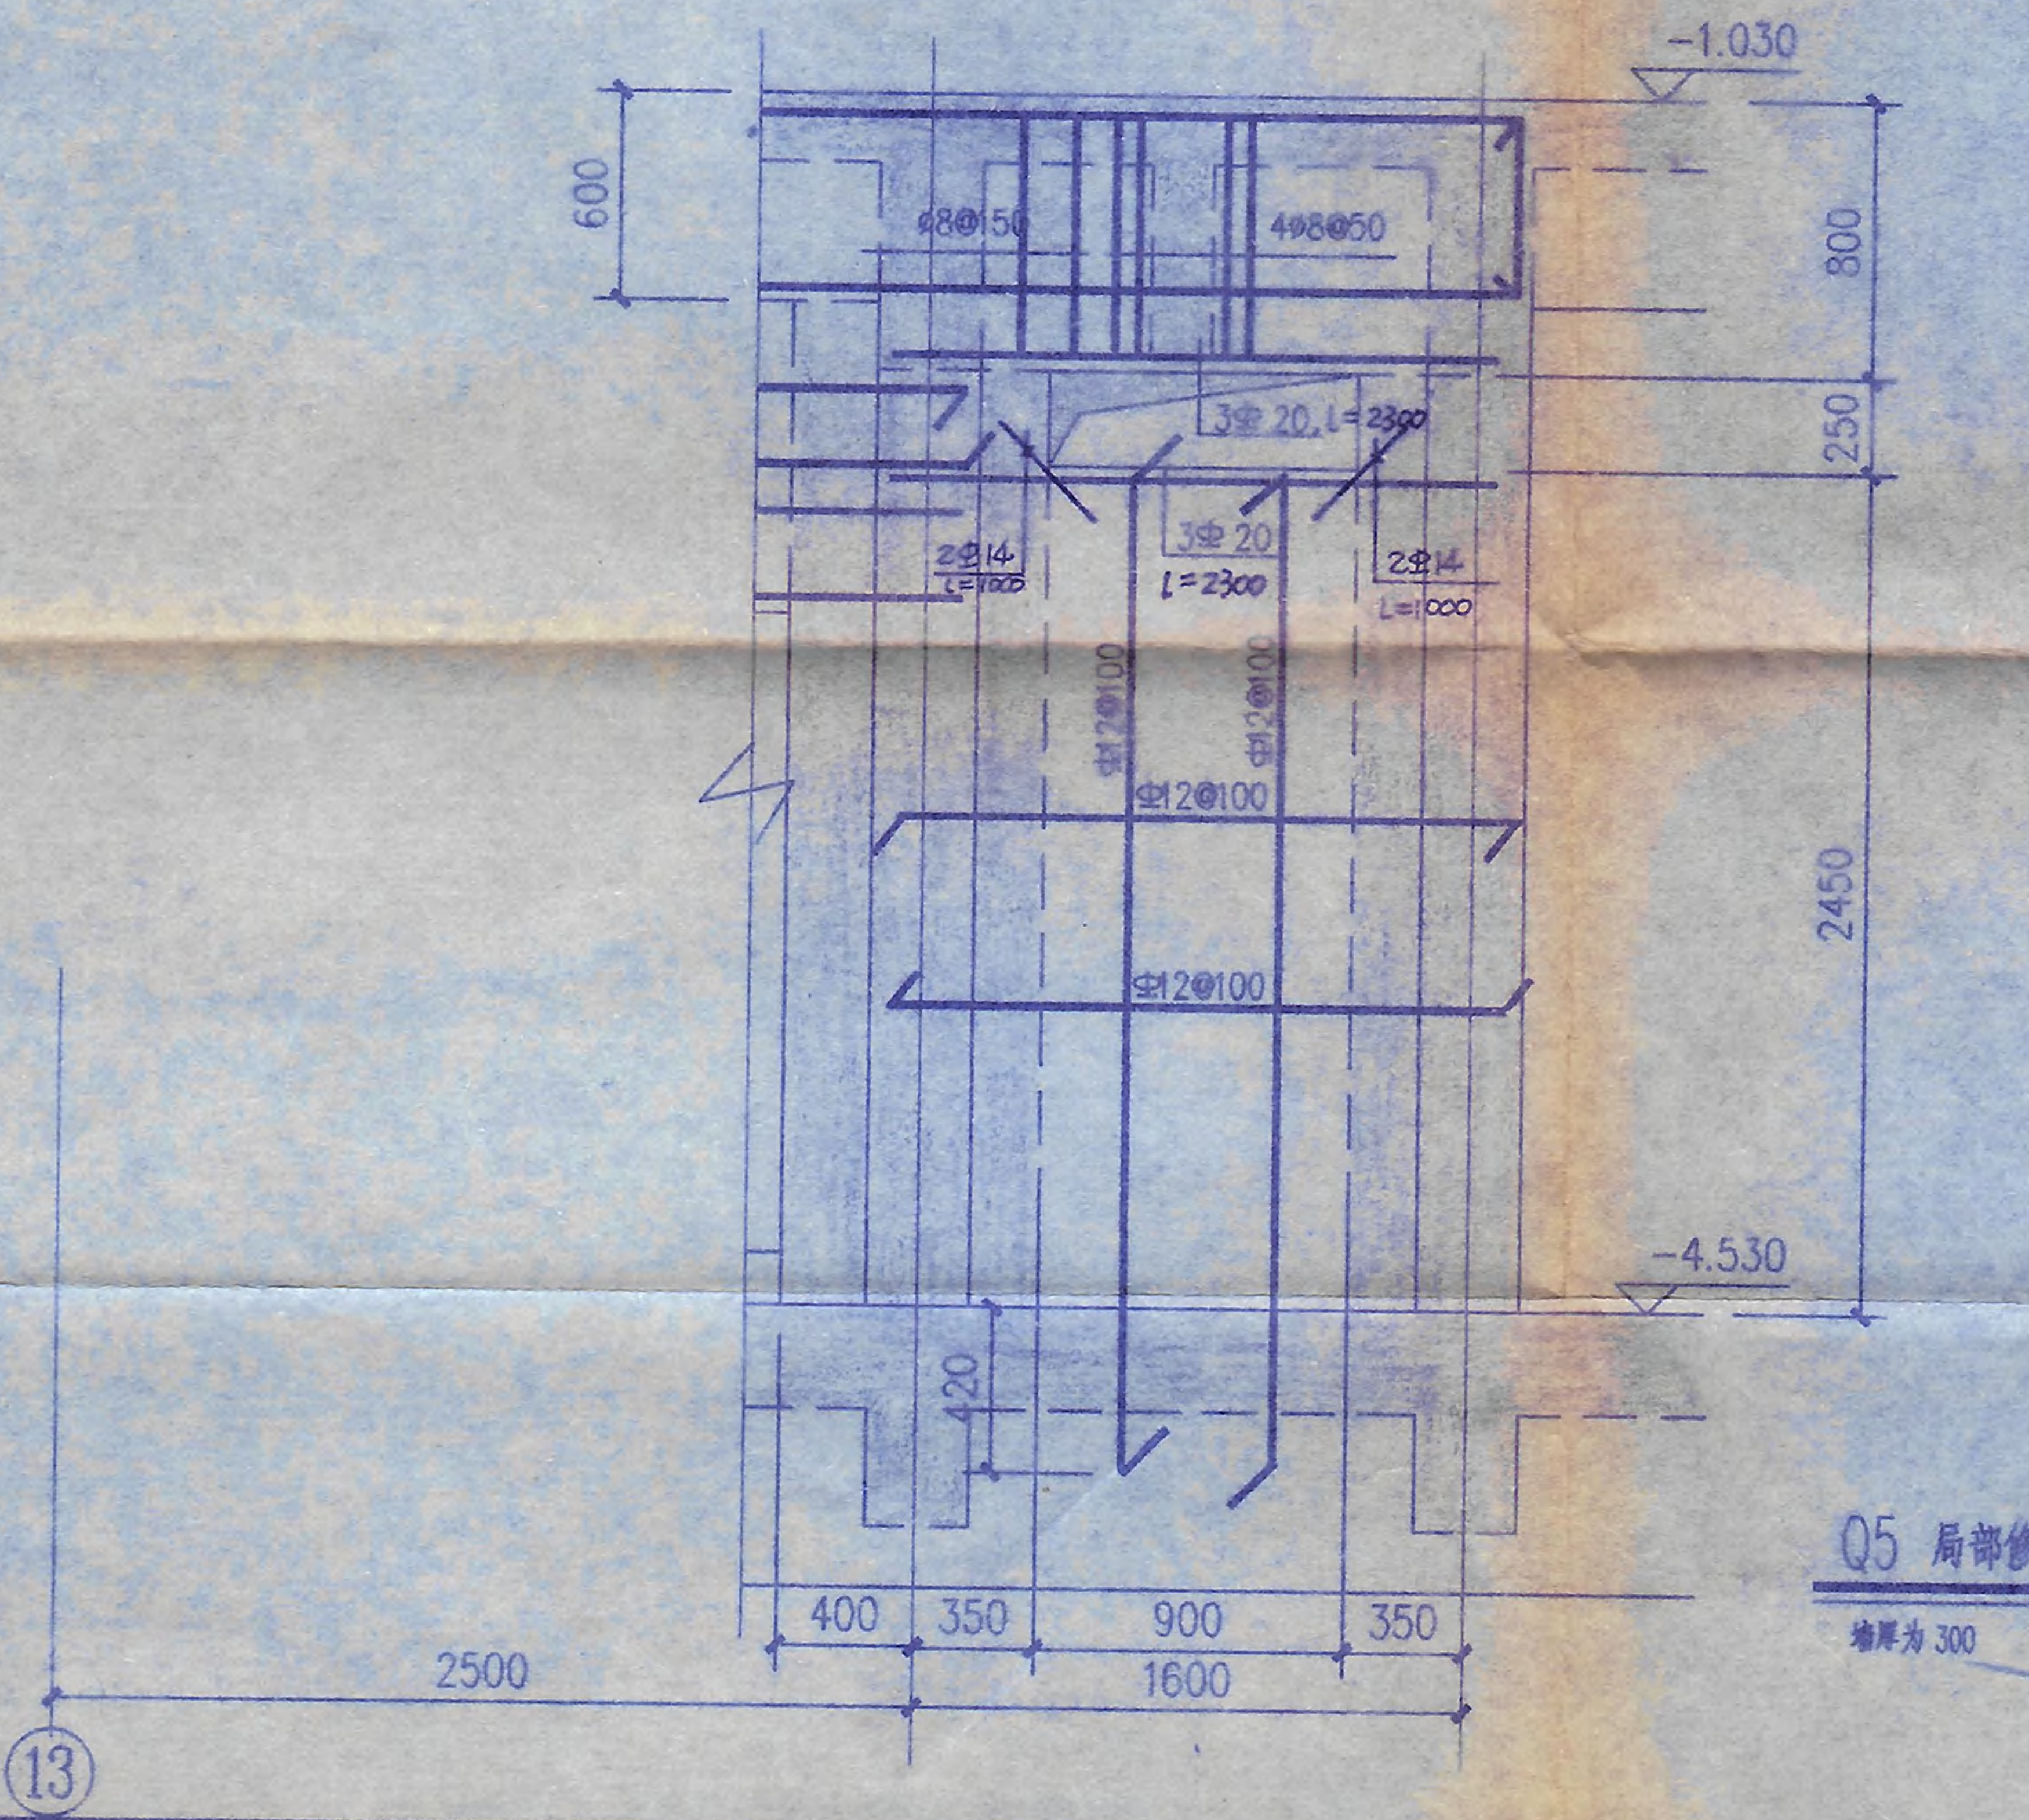
-1.030
600
Φ8@150
4Φ8@50
800
250
3Φ20 L=2300
2Φ14
L=1000
3Φ20
L=2300
2Φ14
L=1000
Φ12@100
Φ12@100
Φ12@100
Φ12@100
2450
-4.530
420
400
350
900
350
1600
2500
⑬

Q5 局部修改图

墙厚为 300

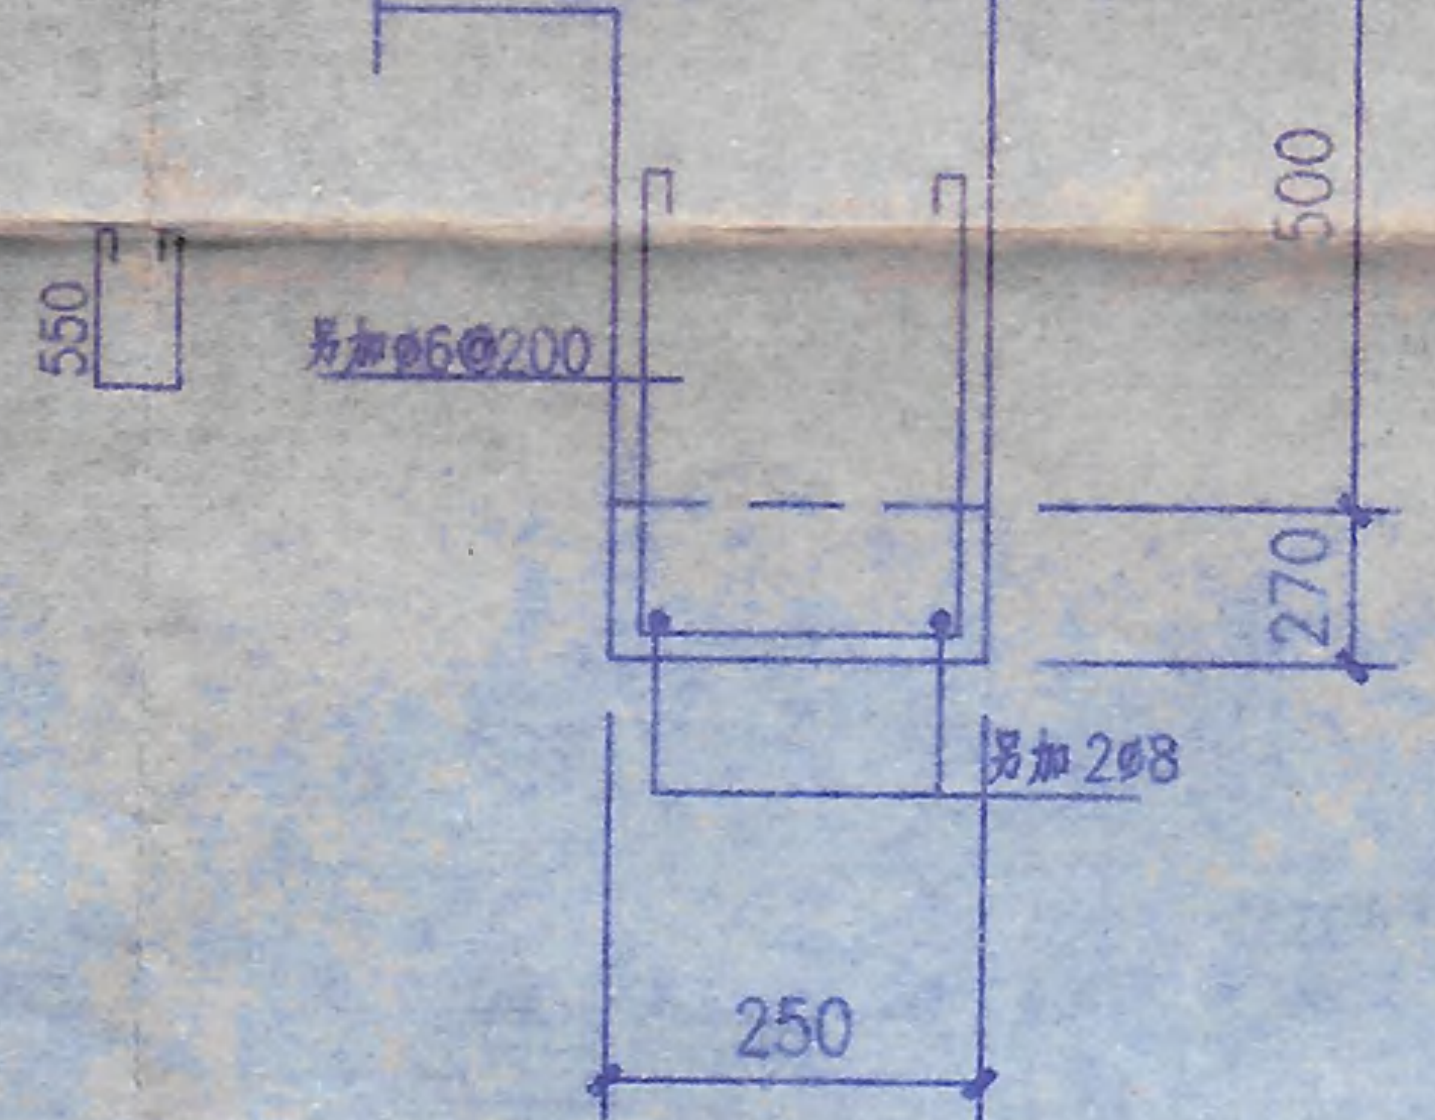
550
另加Φ6@200
500
270
另加2Φ8
250

2L6 修改图

苏州市建设委员会 出图专用章
出图专用 张为民
发图专用 洪燕君
苏州市建设委员会颁发

1. 根据甲方要求 QL10 墙留电缆线进出口洞洞边加筋详上图，
   该洞用 20厚布质层压板封堵，封堵及洞边防水甲方现场处理.
2. 结施 15/27 中原 2L6 梁高改为500 配筋不变，断面按右图施工
3. 基础梁 DL5 上部钢筋 4Φ25 改为 6Φ25.
4. 基础梁 DL21 Ⓒ~Ⓓ 轴上部钢筋 4Φ25 改为 6Φ25
5. 结施 7/27中地下室混凝土墙板 ⅟₁₀ 轴钢筋 20Φ20
   改为 22Φ20
6. 结施 7/27中地下室混凝土墙板 ⑩ 轴钢筋 22Φ20
   改为 24Φ20
7. 结施 7/27中 ⑨ 轴上尺寸 2130 改为 1950.

竣工图		
施工（承包）单位		
施工负责人（签字）		年 月 日
工程总负责人（签字）		年 月 日

苏州市建筑设计研究院 甲级证书编号: 1001061				单位名称	泰州市中级人民法院	
				工程项目	审判法庭及信访中心	
审定	张燕	校对	沈涛	图纸内容	Q10电缆进出线留洞图 Q5局部修改图 2L6 修改图	设计号码 98102-23-174
审核		设计	卢文娟			工程号码 2
复核		制图				图纸编号 结施变 1/1
工程负责人	宋希民	工种负责人				日期 99.4

004

全宗号	目录号	分类号	案卷号	件号
	114	3.1.2	25	5

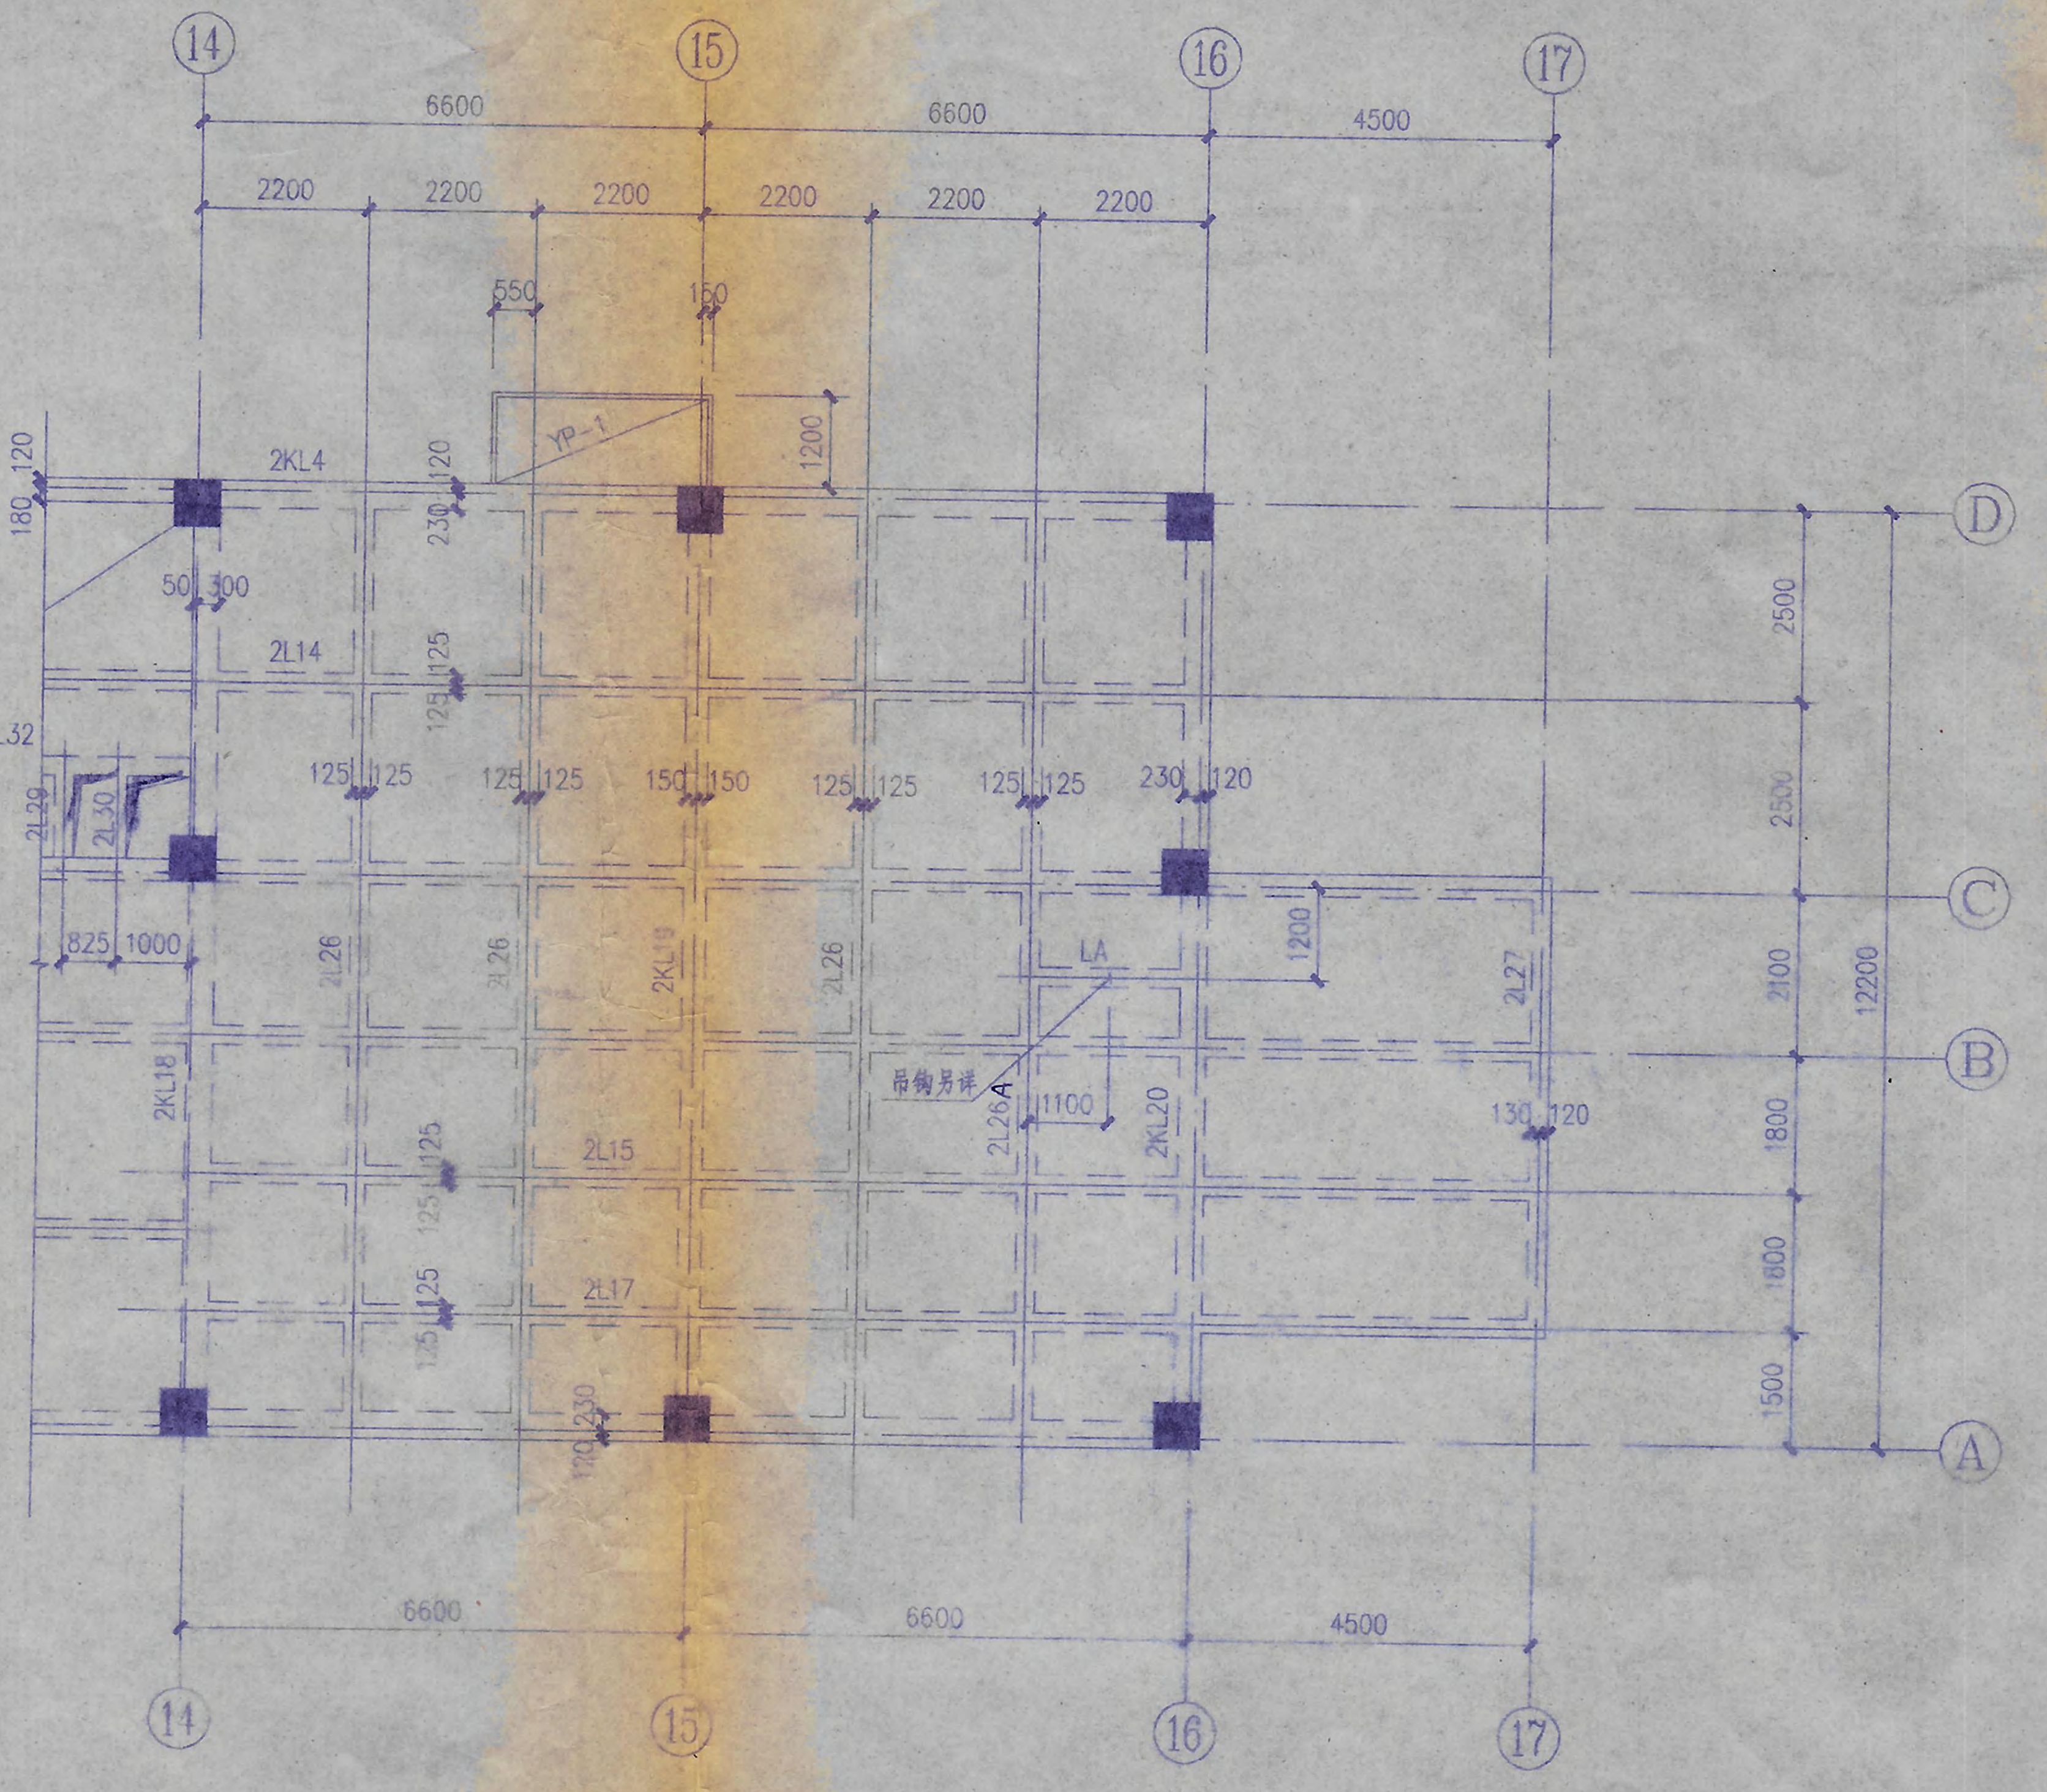

二层结构平面模板修改图 1:100

注 1. 图中未注明板面标高均为 4.170 未注明板厚均为 h=90

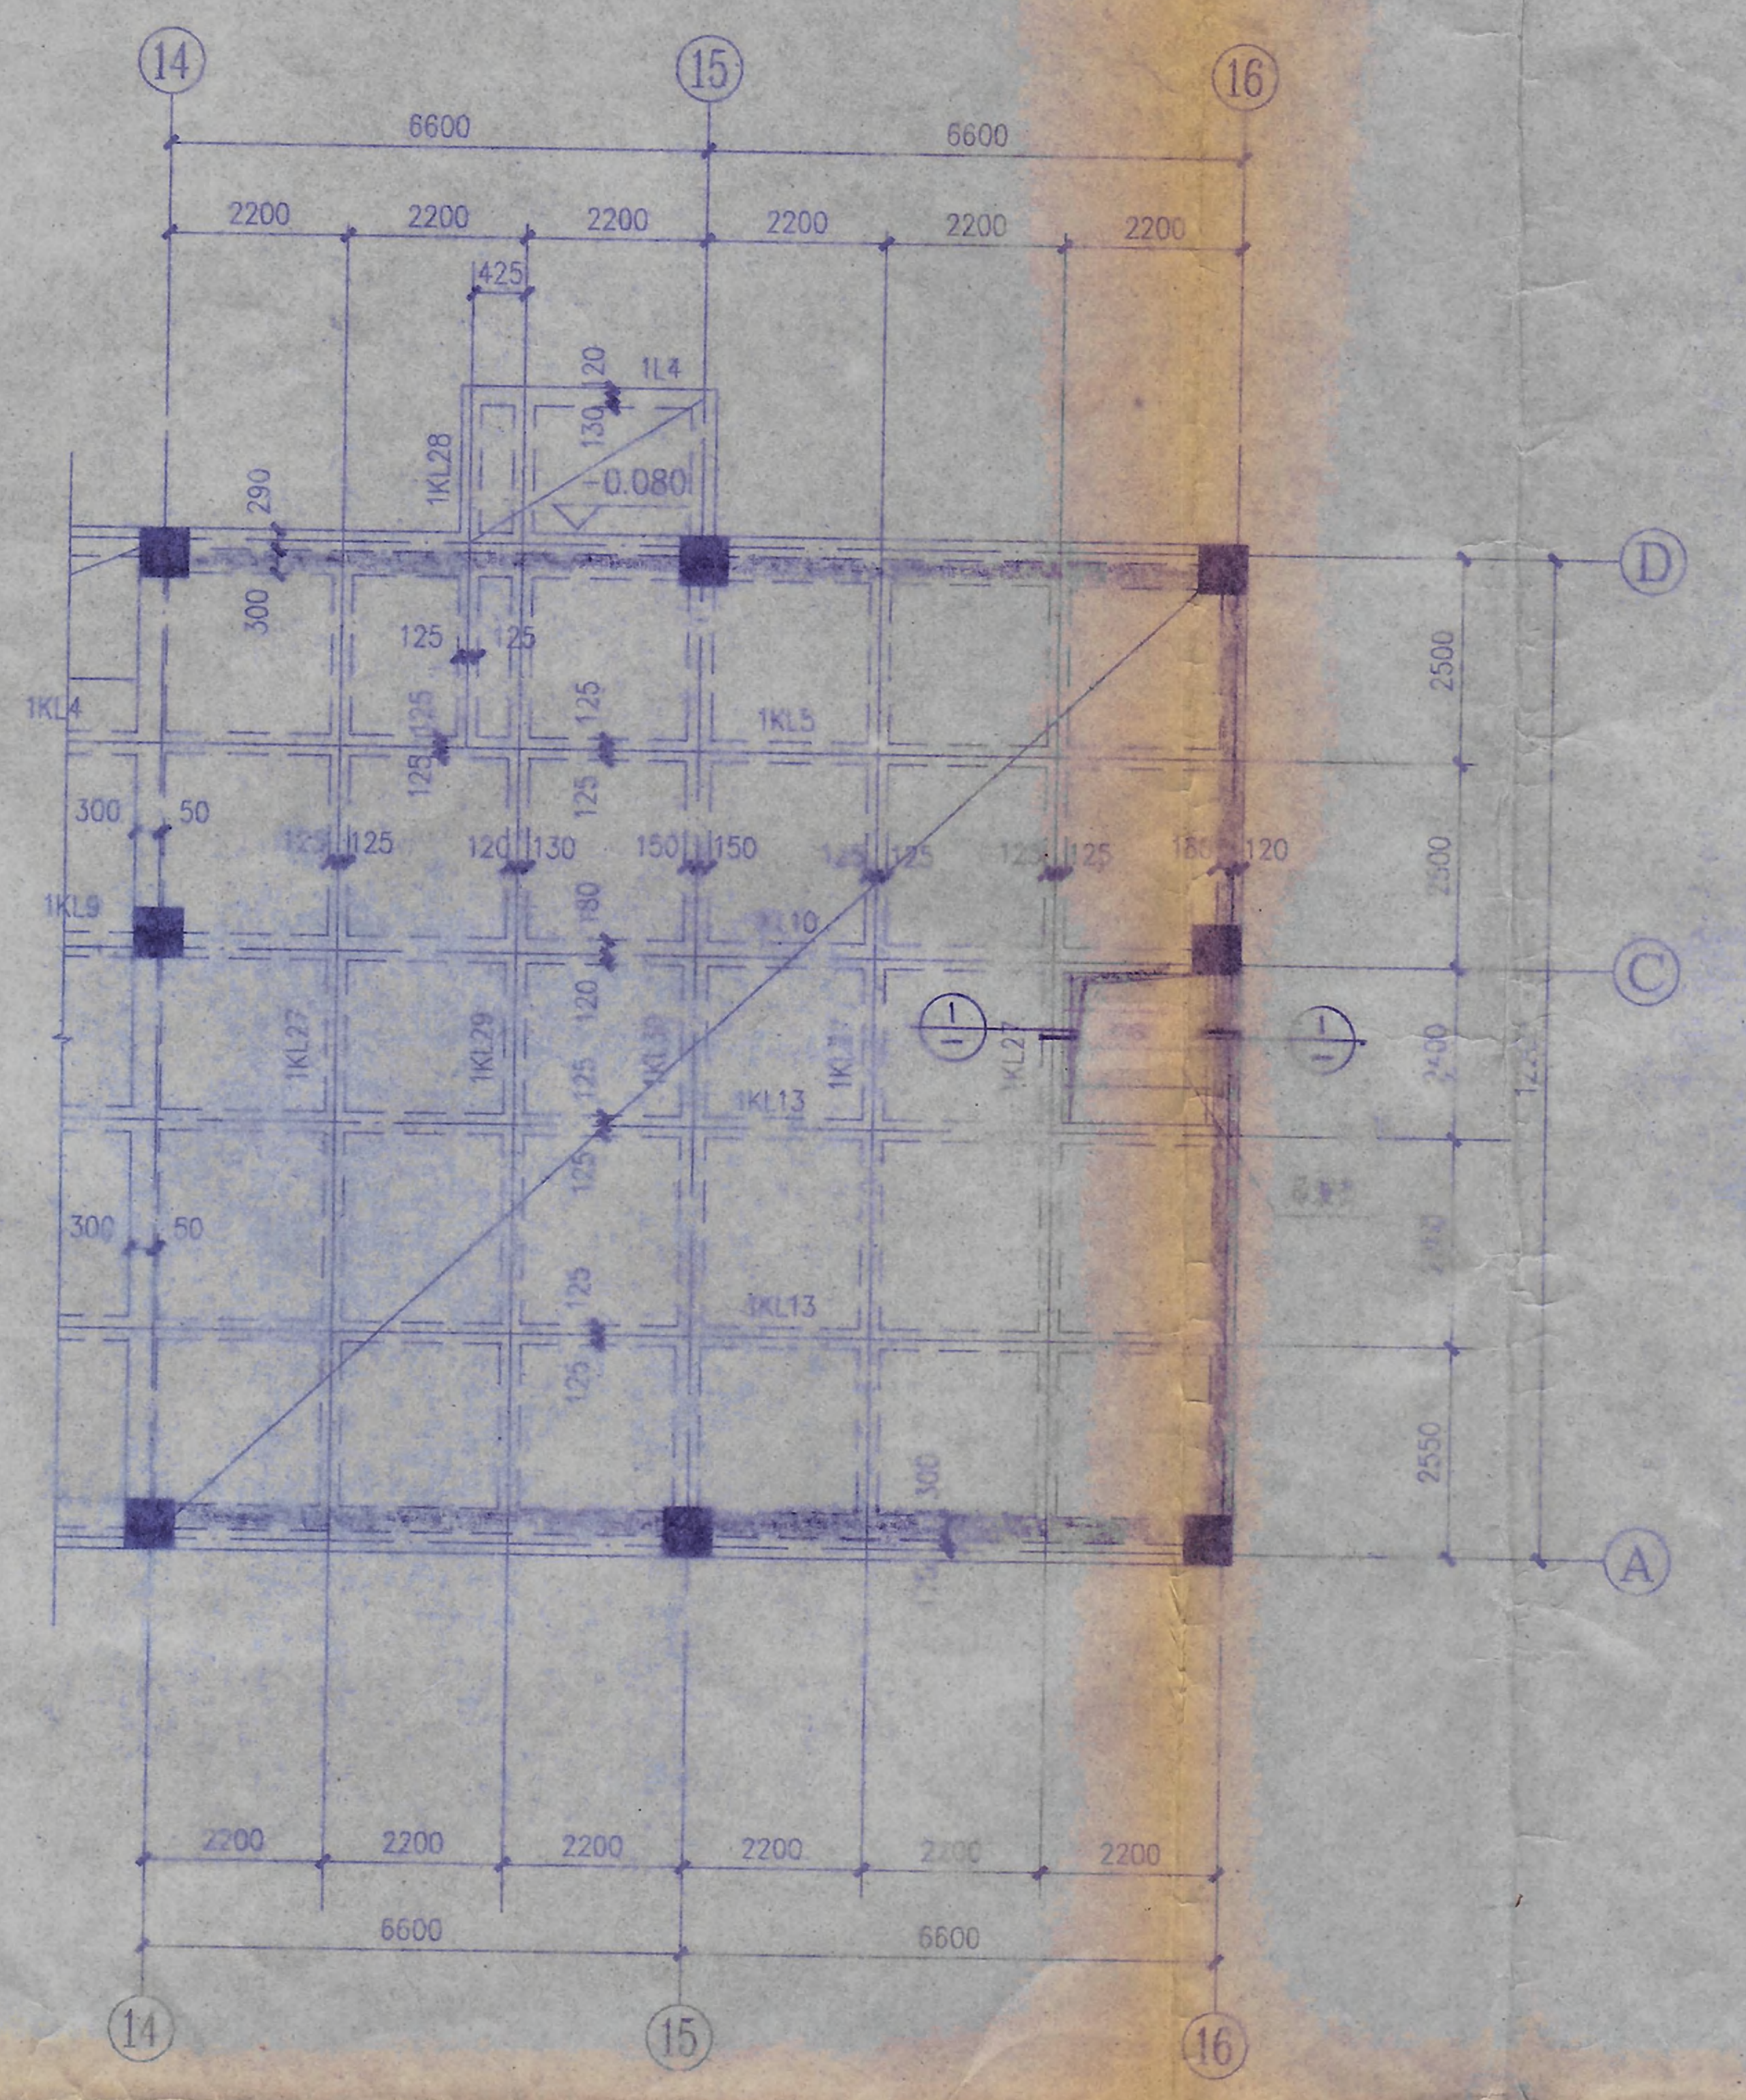

一层结构修改平面 1:100

注 1. 图中未注明板面标高均为 -0.030 未注明板厚均为 h=100

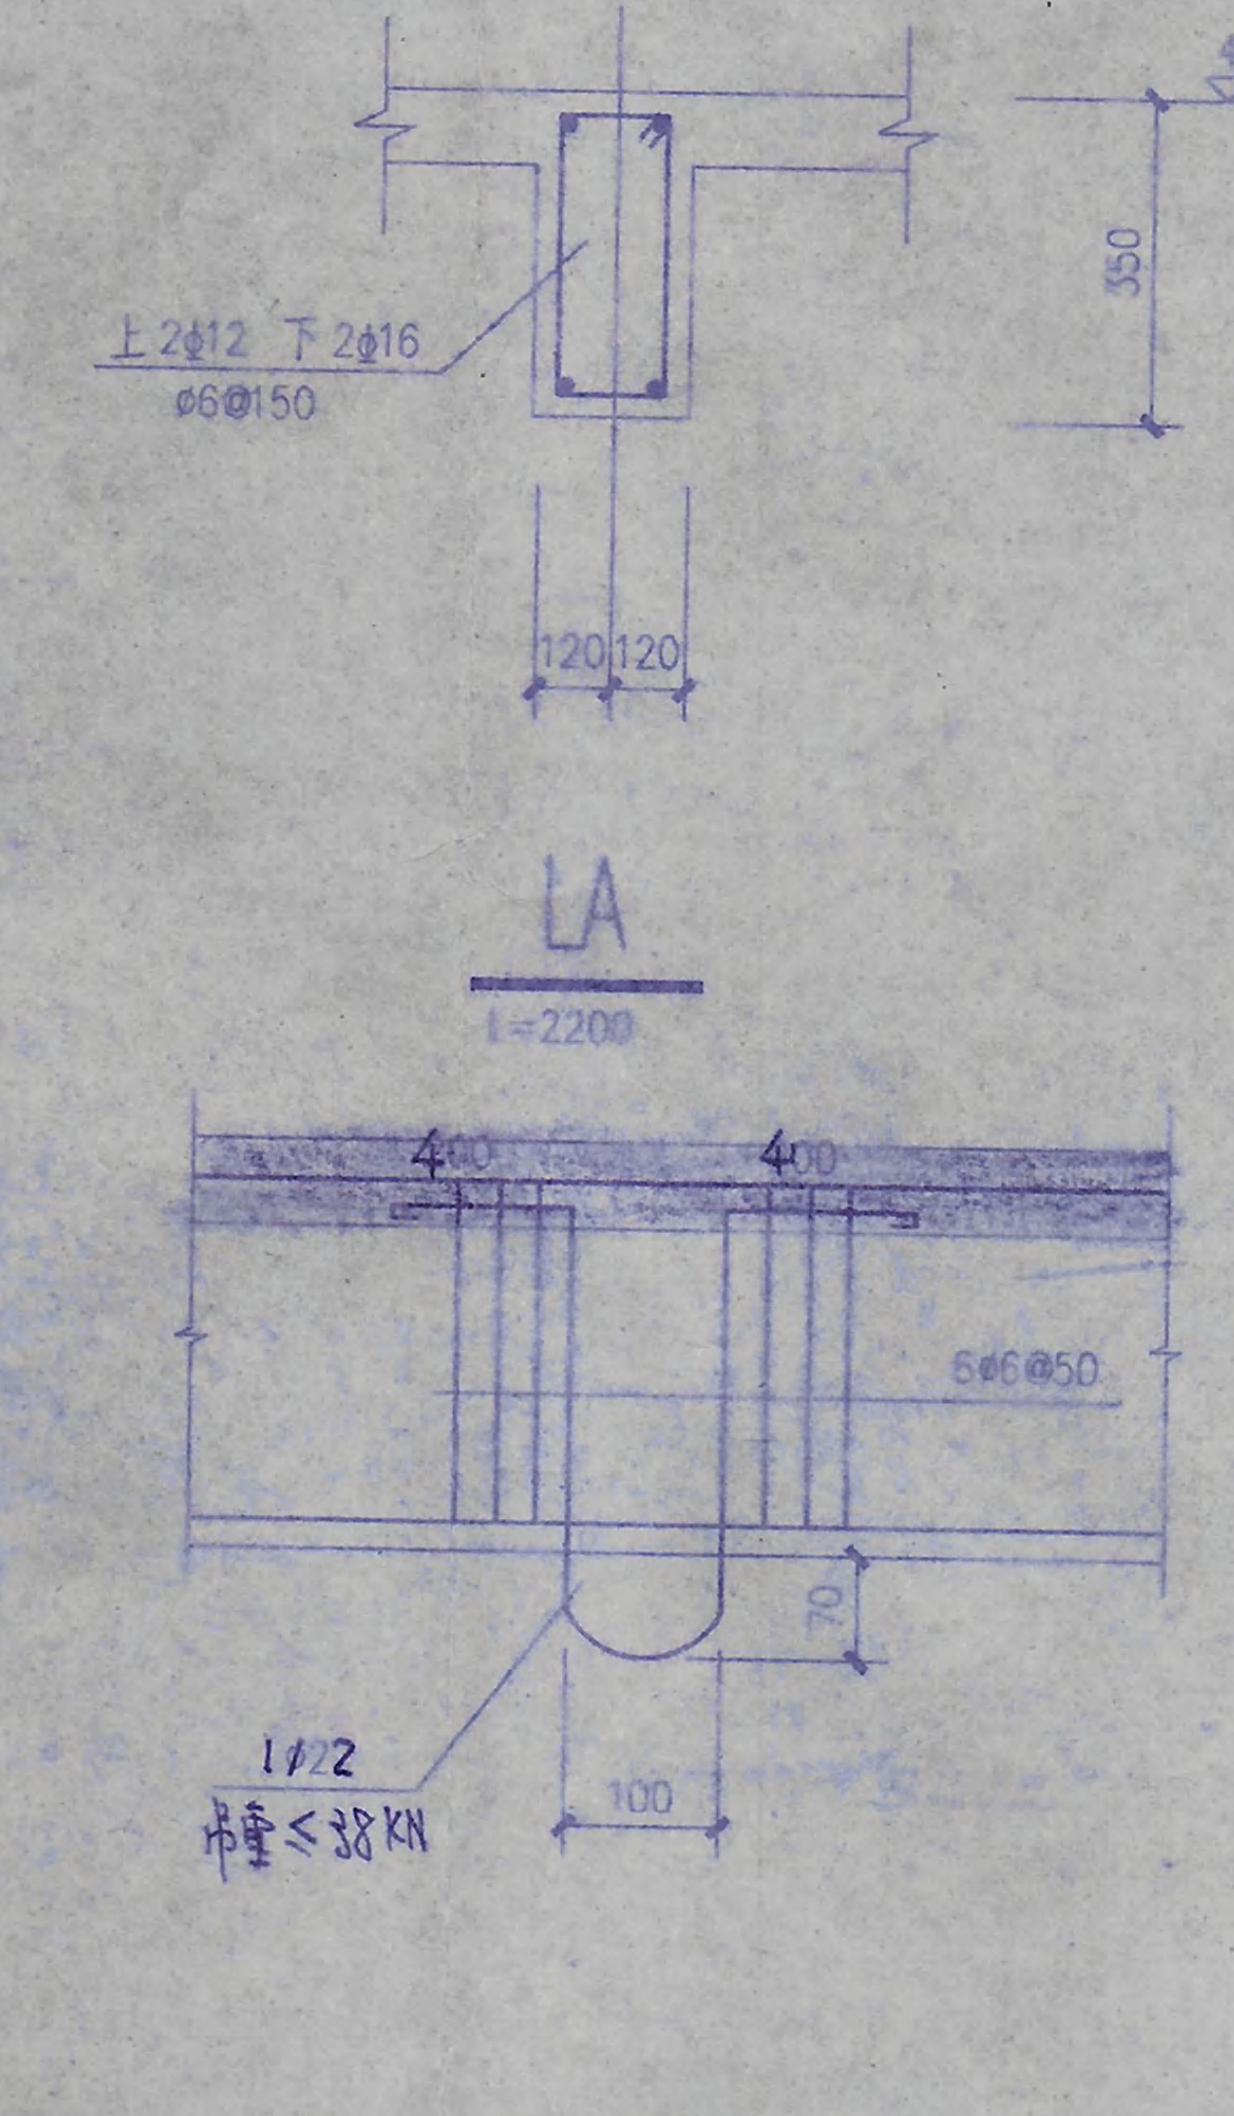

吊钩详图

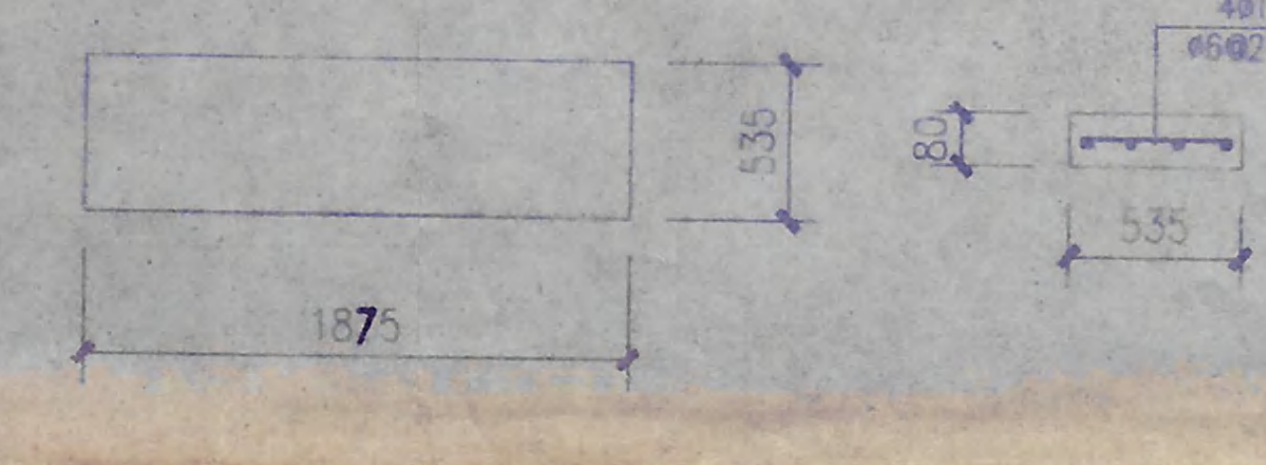

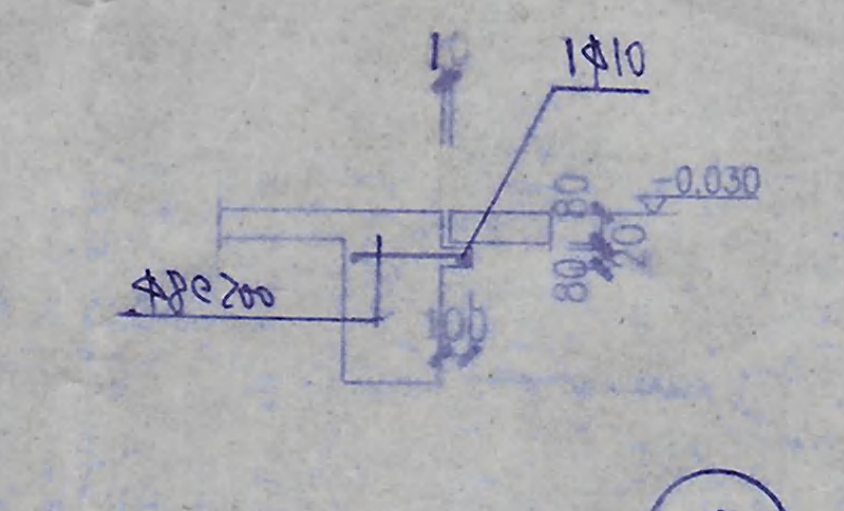

吊装孔翻边示意 ①

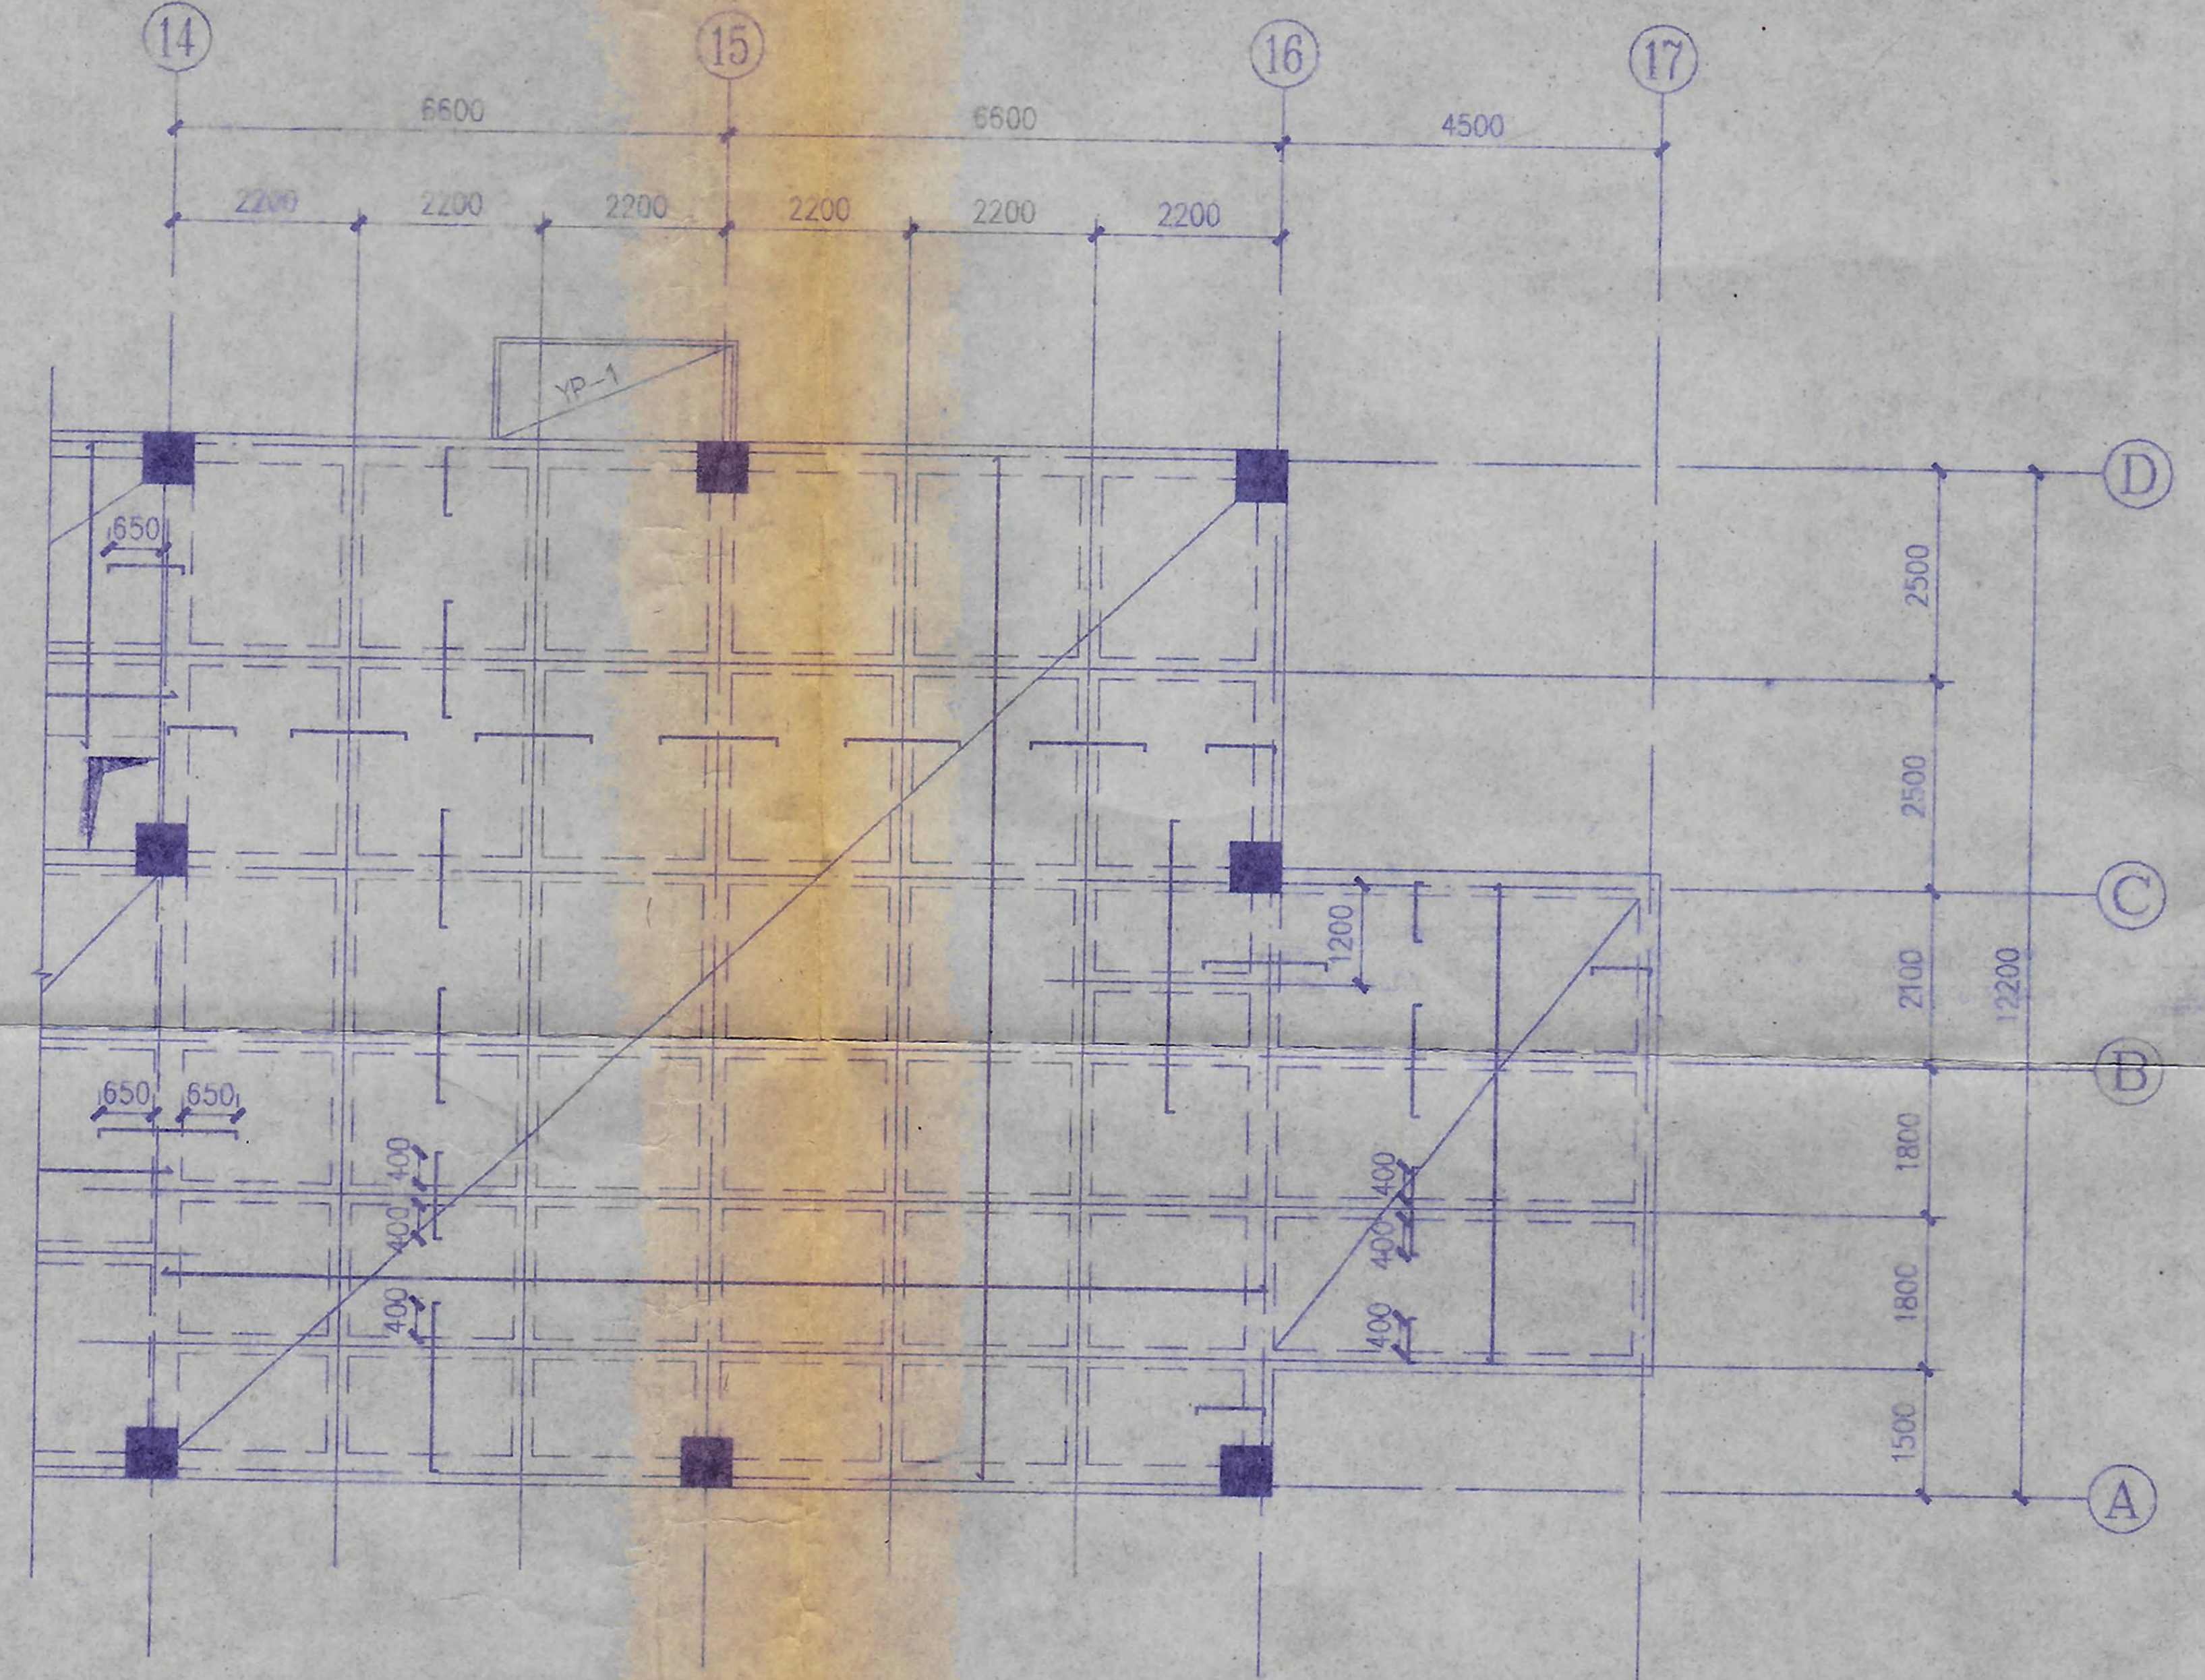

二层结构平面配筋修改图 1:100

注 1. 图中未注明板面钢筋均为 D8@200 板底钢筋均为 D6@200
未画出分布筋均为 D5@200
2. 图中支座负筋未注明长度者均从梁边伸出 550

修改说明

1. 根据设备要求在一层结构平面 Ⓒ×⑯ 轴增加如图吊装孔
原 Ⓒ 轴下 1KL13 定位相应下移 300
2. 原二层结构平面如图相应增加 LA 及吊钩
3. 吊装孔盖板按 YB1 施工
4. 本修改图未涉及部分均按原图施工
5. 原 2L26A 底筋 5Φ25 相应改为 4Φ25，2L26A 与 2KL20 及与 LA 相交处均增加附加箍筋 4Φ8@50。
2L26A 其余配筋同 2L26。

竣工图		
施工(承包)单位		
施工负责人(签字)		年 月 日
工程总负责人签字		年 月 日

苏州市建筑设计研究院 出图专用章
甲级建筑 1001061 负责人章 经办人章
甲级勘察 1001069 出图专用 张为民 发图专用
苏州市建设委员会颁发

苏州市建筑设计研究院 甲级证书编号: 1001061		单位名称	泰州市中级人民法院	
审定		校对		
审核		设计		
复核		制图		
工程负责人		工种负责人		

工程项目	审判法庭及信访中心
图纸内容	吊装孔详图
设计号码	98102-23-174
工程号码	2
图纸编号	结修 1/1
日期	99.4

(专业)	(姓名)	(日期)

0523-6220294

泰州市中级人民法院
王政强 收

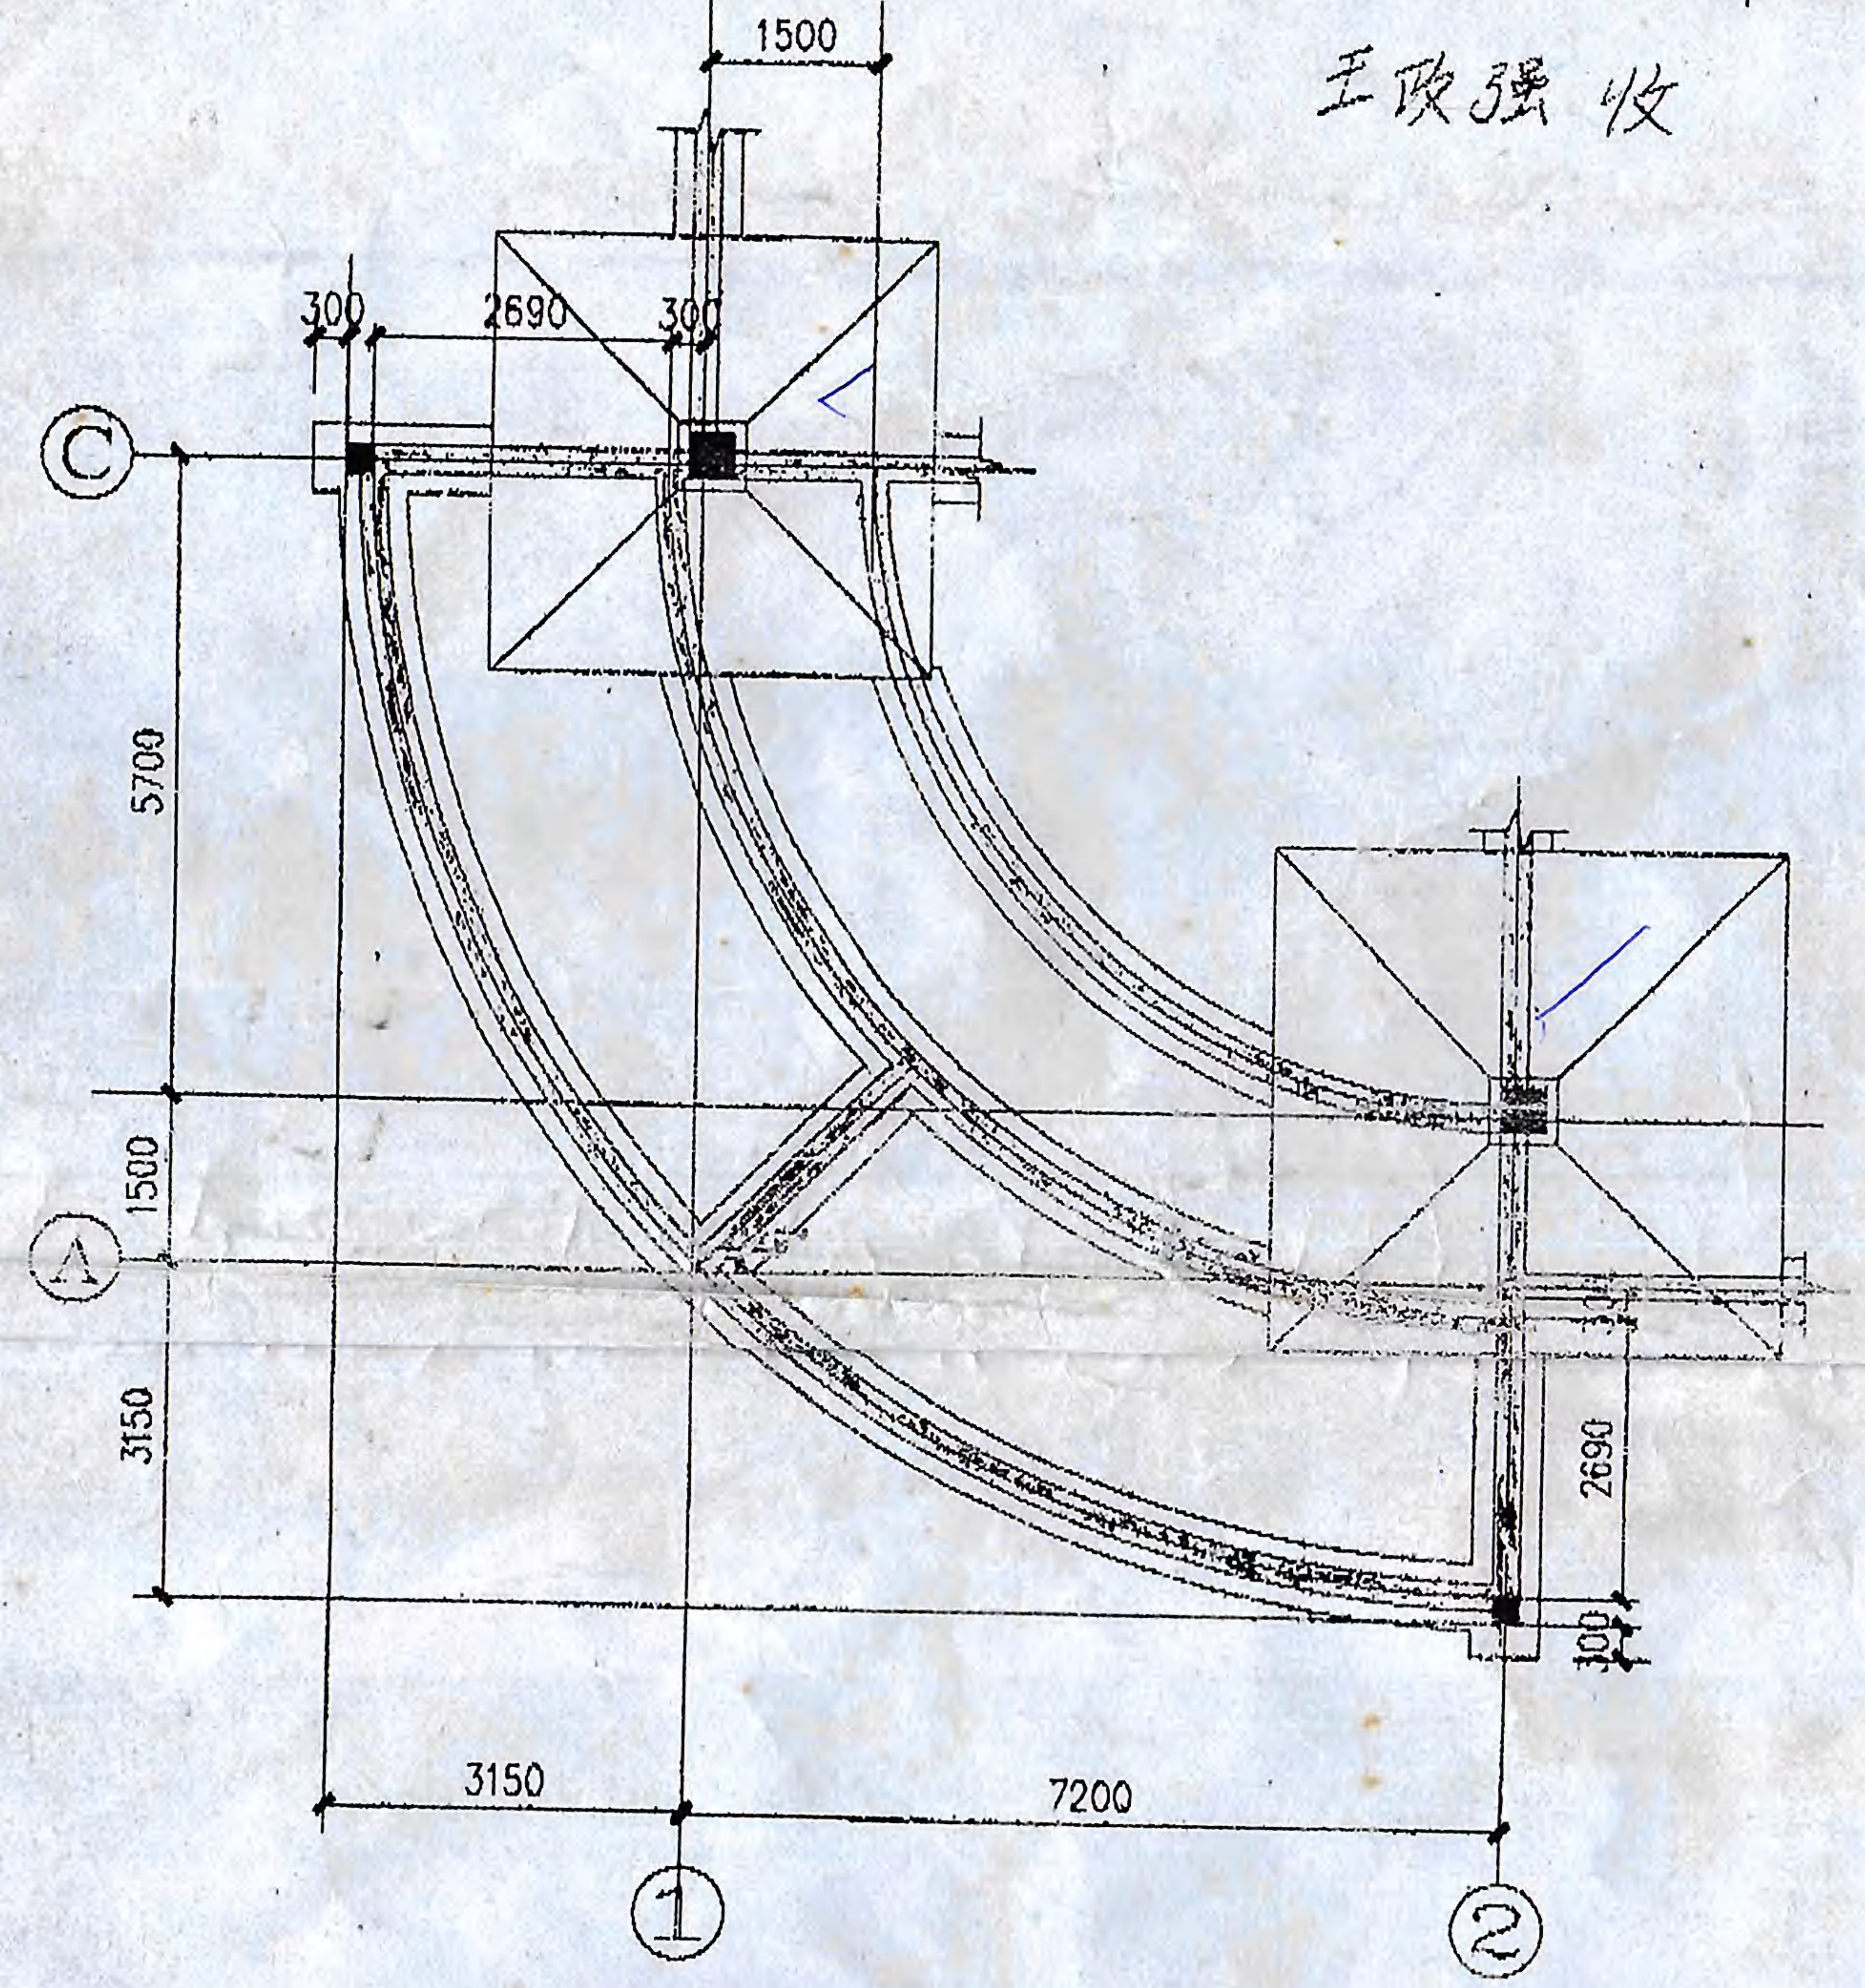
1500
300
2690
300
C
5700
1500
A
3150
2690
300
3150
7200
1
2

楼梯基础平面 1:100

注 1. 图中未注明墙宽均为240，轴线居中。
2. 未注明条基宽均为600，墙线居中。
3. 未注明柱基条基见原图。

施工图		
施工（承包）单位		
施工负责人(签字)		年 月 日
工程总负责人(签字)		年 月 日

苏州市建筑设计研究院 甲级证书编号：1001061				单位名称	泰州市中级人民法院	
				工程项目	审判法庭及信访中心	
审定	陆毅	校对	卢文娟	图纸内容	设计号码	98102-23-174
审核		设计	川子	楼梯基础平面	工程号码	2
复核		制图			图纸编号	结补 1/2
工程负责人	宋希尧	工种负责人			日期	99.11

全宗号	目录号	[illegible]	案卷号	件号
	1140	3.1.2	25	5

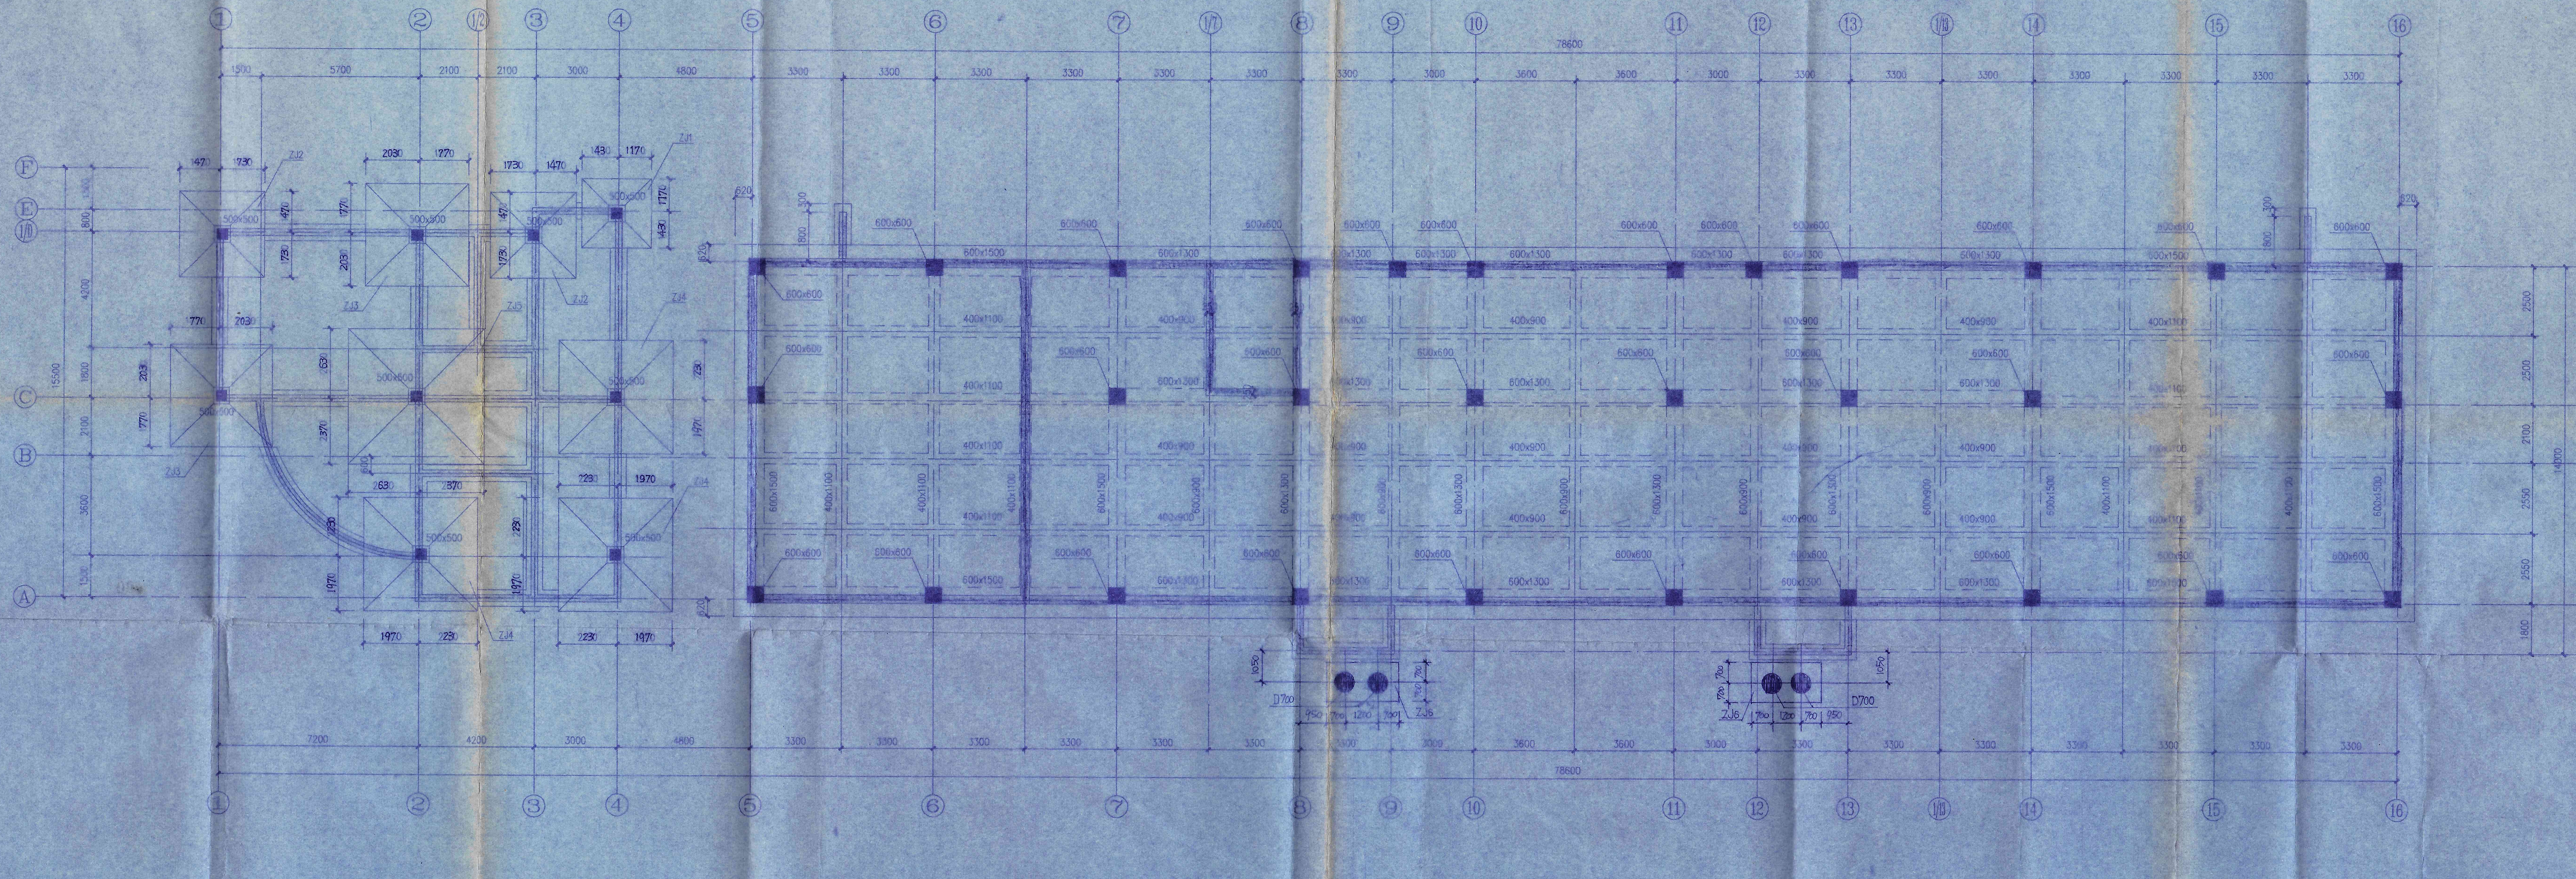

审判法庭及信访中心基础结构平面 1:200

注：1. 图中未注明板面标高均为 -4.500，未注明板厚均为 h=300。
2. 图中未注明墙宽均为 240 轴线居中，未注明条基宽均为 600 墙线居中。
3. 图中未注明剪力墙宽均为 B=300。
4. 本工程 ±0.000 = 7.300m（黄海），基础以②-1号粘土为持力层，fk=150kPa。

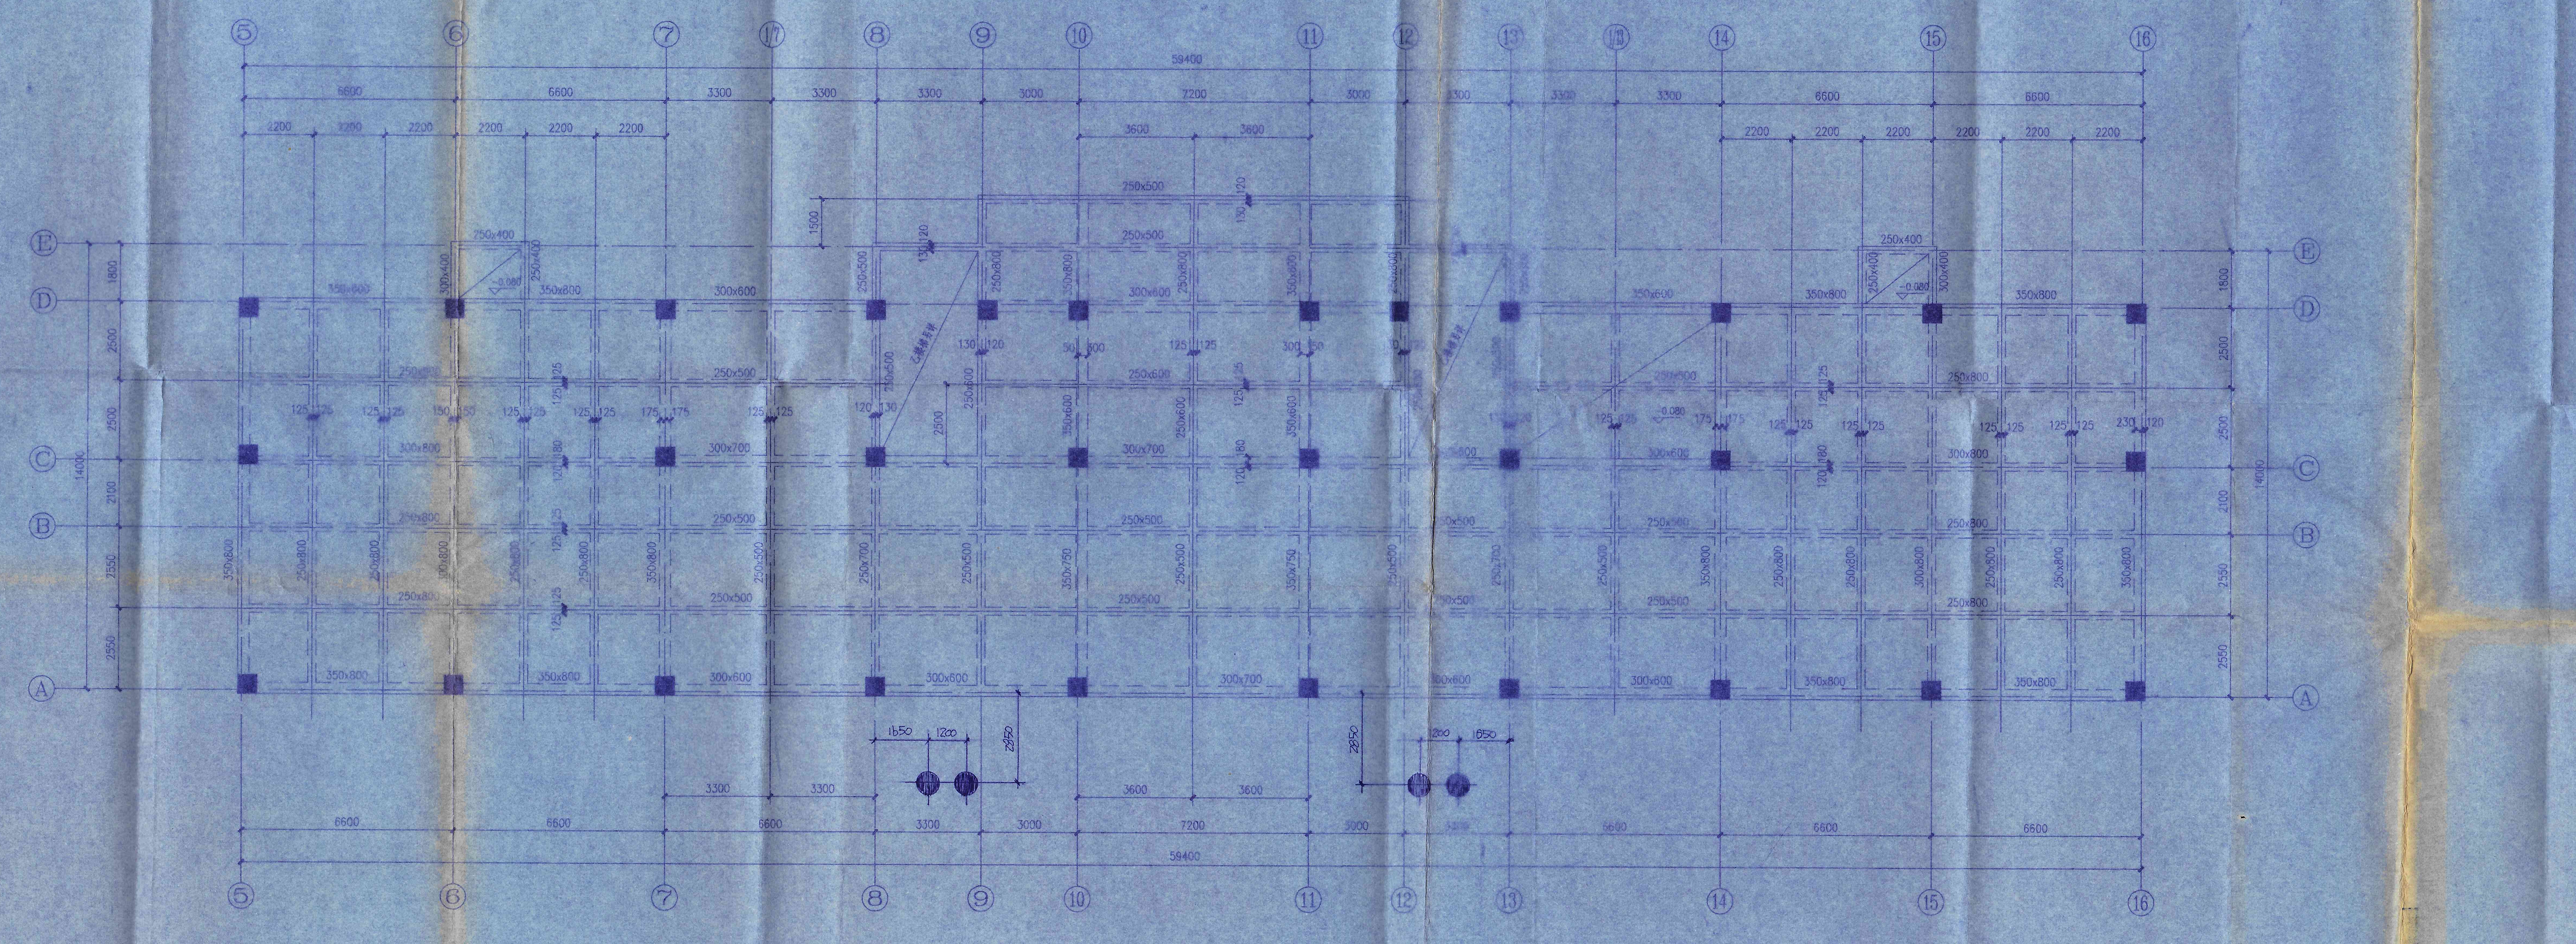

审判法庭及信访中心一层结构平面 1:200

注：1. 图中未注明板面标高均为 -0.030，未注明板厚均为 h=100。

柱 基 詳 圖

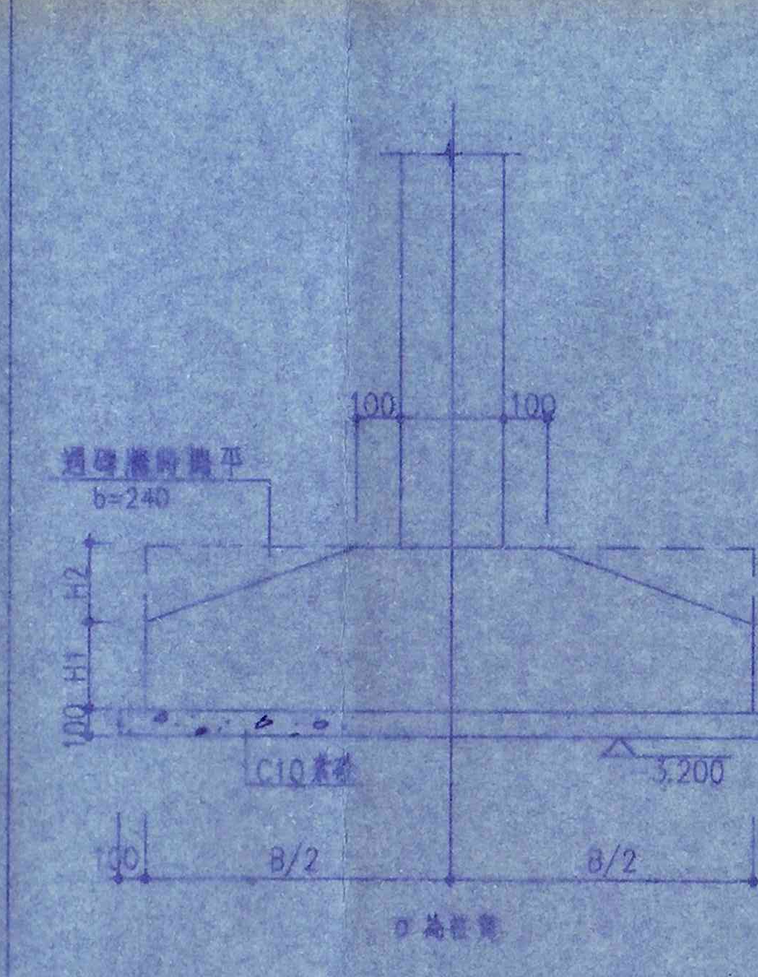
過樑應與樑平
b=240
H2
H1
100
100
C10素砼
-3.200
B/2
B/2
B為柱寬

	B	A	H1	H2
ZJ1	2600	2600	300	200
ZJ2	3200	3200	350	300
ZJ3	3800	3800	400	350
ZJ4	4200	4200	450	400
ZJ5	5000	5000	500	500
ZJ6	2600	1400	300	0

A為柱基另一方向邊長

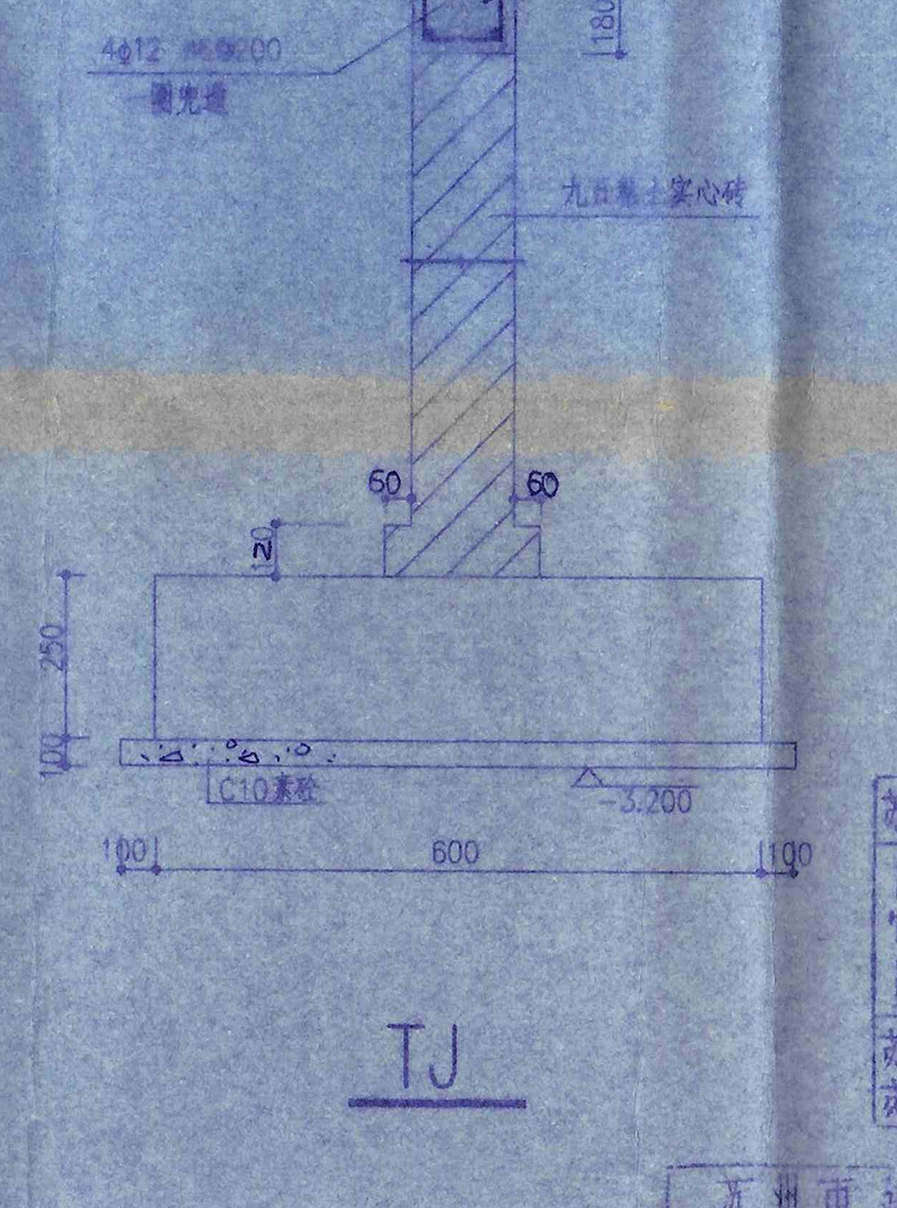
60
60
120
250
100
C10素砼
-3.200
100
600
100

TJ

档号	序号
11-7-18	1

苏州市建筑设计研究院防火自审专用章
自审员 之羽卫
自审组长 之羽卫
苏州市建设委员会
苏州市公安局 颁发

苏州市建筑设计研究院 出图专用章
资质等级 甲级建筑 1001061 负责人章 经办人章
甲级勘察 1001066 出图专用 张为民 发图专用 洪燕君
苏州市建设委员会颁发

苏州市建筑设计研究院 甲级证书编号：1001061				单位名称	泰州市中级人民法院	
				工程项目	审判法庭及信访中心	
审定	周一	校对	张敏	图纸内容	设计号码	98102-23-174
审核	杨建专	设计	张	审判法庭及信访中心基础结构平面 审判法庭及信访中心一层结构平面	工程号码	2
复核		制图	薛		图纸编号	结初 1/4
工程负责人	宾	工种负责人	张敏		日期	98.9

档号 11-7-18 序号 2

004

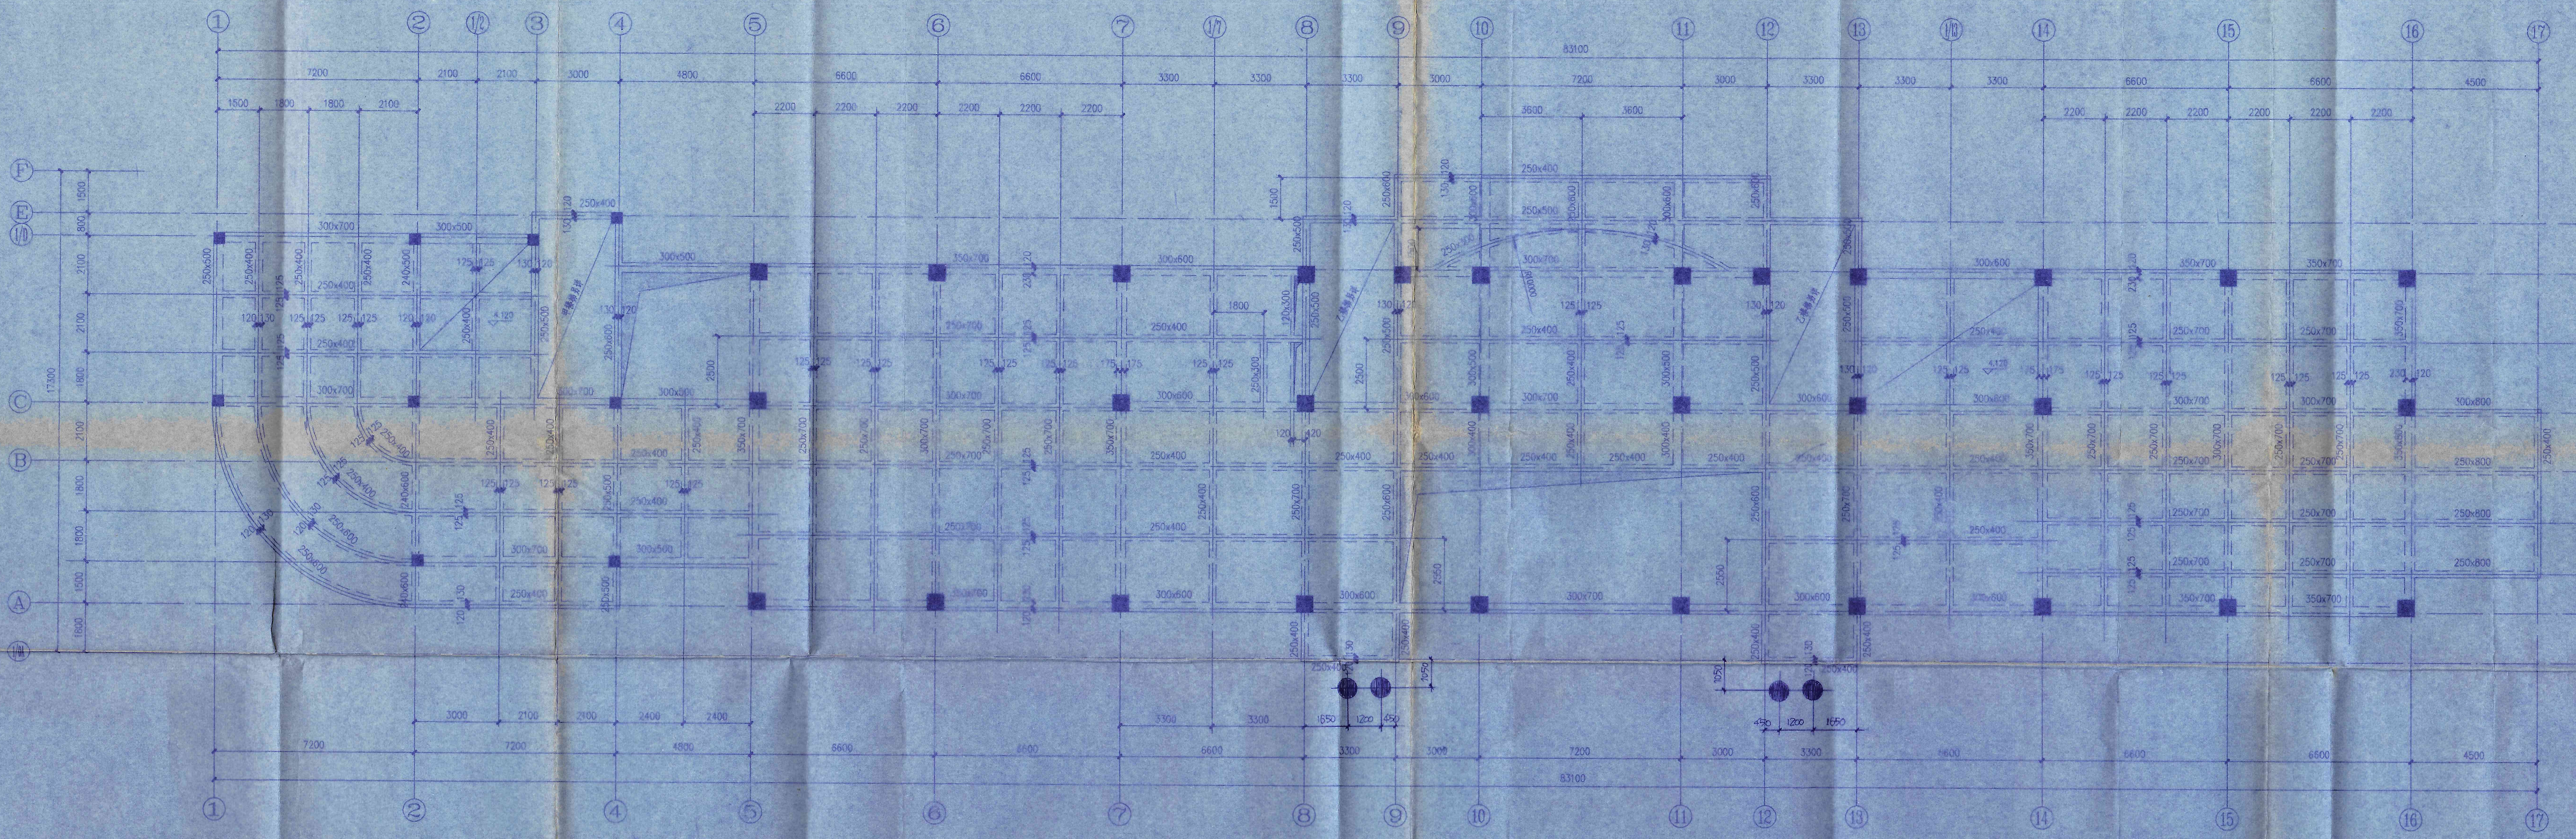

审判法庭及信访中心二层结构平面 1:100

注：1、图中未注明板面标高均为 4.170，未注明板厚均为 h=80。

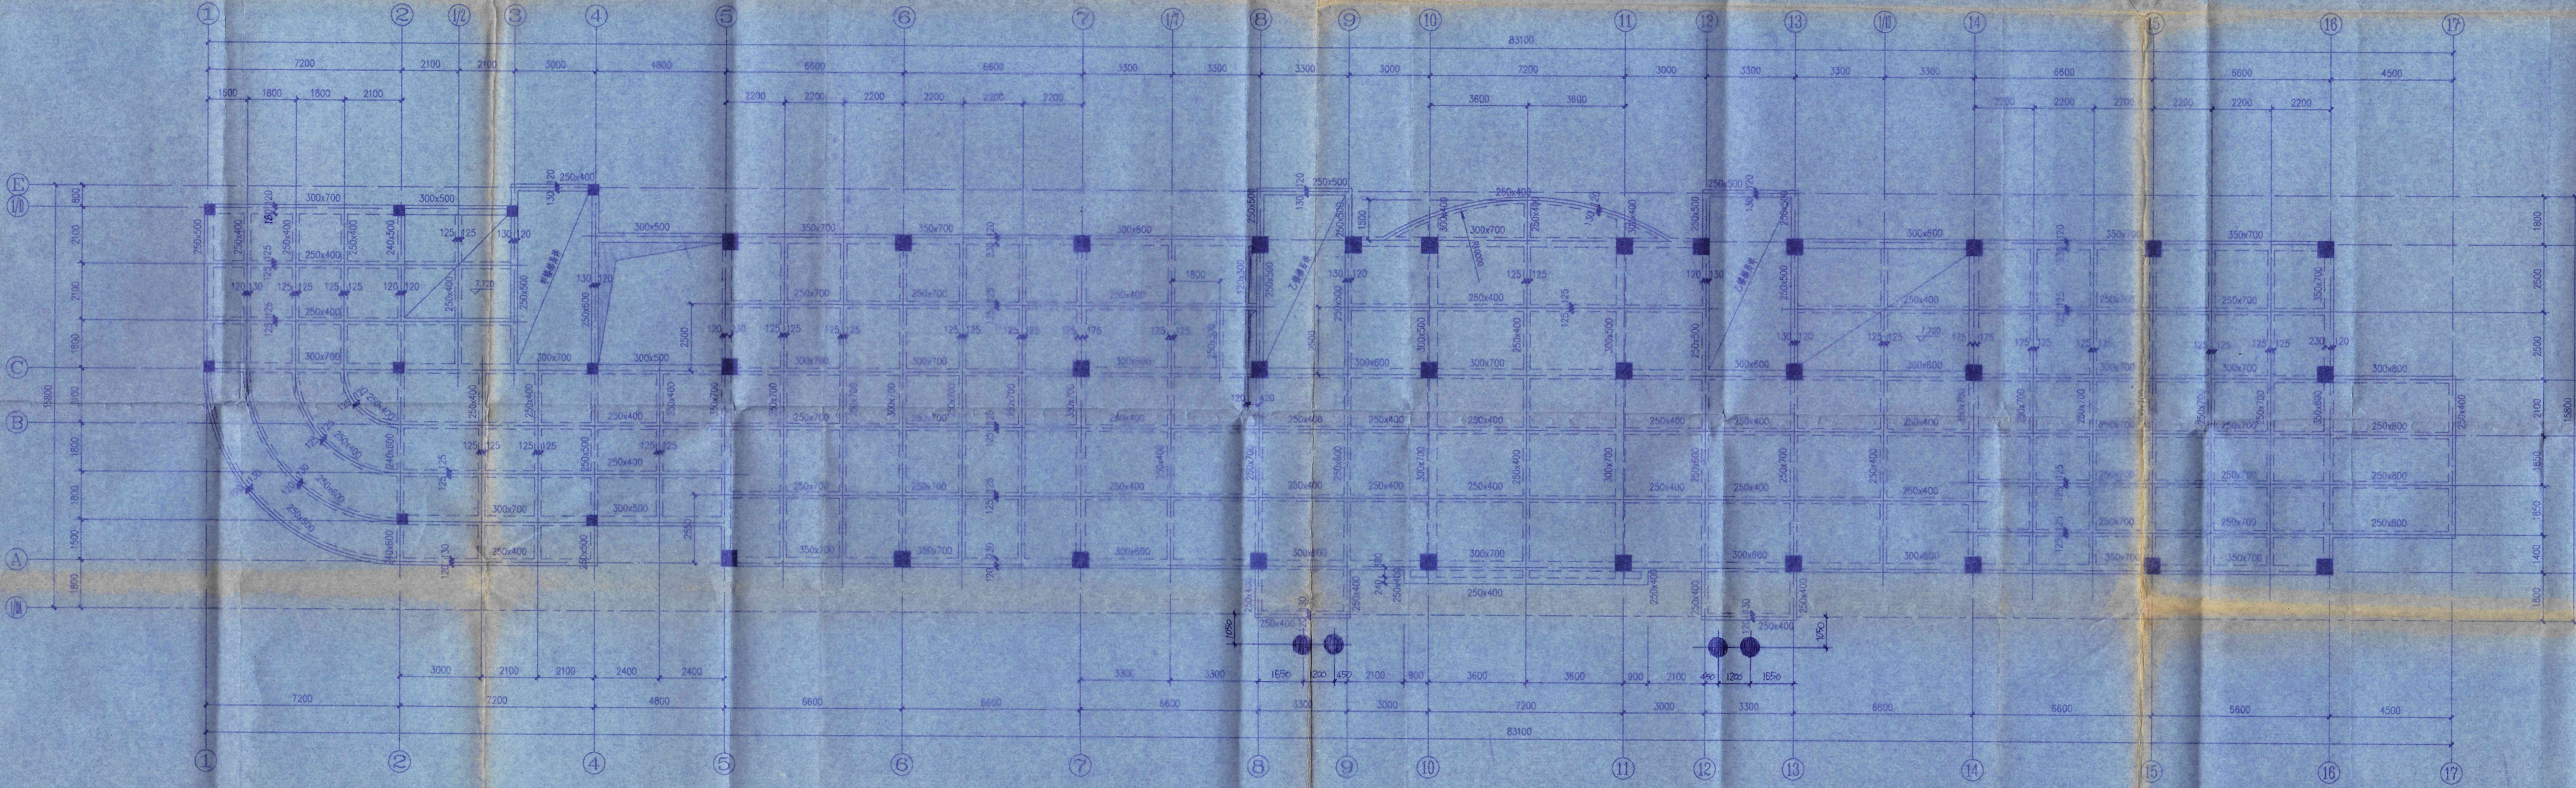

审判法庭及信访中心三层结构平面 1:100

注：1、图中未注明板面标高均为 7.770，未注明板厚均为 h=80。

苏州市建筑设计研究院 出图专用章
资质等级
甲级建筑 1001061
甲级勘察 1001066
负责人章 出图专用 张为民
经办人章 发图专用 洪燕君
苏州市建设委员会颁发

苏州市建筑设计研究院 甲级证书编号：1001061				单位名称	泰州市中级人民法院	
				工程项目	审判法庭及信访中心	
审定		校对		图纸内容	设计号码	98102-23-174
审核		设计		审判法庭及信访中心二层结构平面 审判法庭及信访中心三层结构平面	工程号码	2
复核		制图			图纸编号	结初 Z 4
工程负责人		工种负责人			日期	98.9

卷内备考表

本案卷共有档案材料 8 页，文字材料

______页 ，图样 8 页 ，照片_____张。

说明：

立卷人：王桂香 2015年04月13日

审核人：万 婧 2015年04月13日