泰州市城建档案馆

档　　号 _____

案卷题名　泰州市中级人民法院

审判庭及信访中心水施图

编制单位　泰州市中级人民法院

起止日期　2015年04月13日

密　级　秘密　　保管期限　永久

本工程共 27 卷　　本案卷为第 17 卷

卷内目录

序号	文件编号	责任者	文件题名	日期	页次	备注
1			水施图		1-9	

图 纸 目 录

全宗号	目录号	分类号	案卷号	件号
	17	3.7.2	26	1

苏州市建筑设计研究院	单位名称	泰州市中级人民法院	设计号码	98102-23-174
证书等级 甲级 编号 1001061 1998 年 12 月 日	工程项目	审判法庭及信访中心	项目 2	共1页第1页

序号	图别图号	图纸名称	图幅代号	备注
1	水施 1/7	订购设备材料表	4	
2	水施 2/7	一层给排水池平面图 水池剖面及留孔图	0	
3	水施 3/7	一层给排水平面 二层给排水平面	0	
4	水施 4/7	三层给排水平面 四层给排水平面	0	
5	水施 5/7	五层给排水平面 六层及屋顶给排水平面	0	
6	水施 6/7	自动喷淋给水系统	0	
7	水施 7/7	生活,消防给水系统 雨水及排水系统 设计说明 图例	0	

苏州市建筑设计研究院 出图专用章

资质等级 甲级建筑 1001061 甲级勘察 1001066

负责人章 出图专用 沈为民

经办人章 发图专用 洪燕君

苏州市建设委员会颁发

竣 工 图

施工(承包)单位	江阴建筑	
施工负责人(签字)	徐建明 2001	年 2 月 15 日
工程总负责人(签字)	施工图或重复使用图	年 1 日

名称	代号	编制单位	

工程负责人 邱明 邱平 填表人 徐

001

全宗号	目录号	分类号	案卷号	小
	11	3.12	26	7

苏州市建筑设计研究院 1998 年 12 月 日 证书等级 甲级 编号 1001061	订购设备或材料表		设计号	98102-23-174
	工程名称	泰州市中级人民法院	图别	水施
	项目	审判法庭及信访中心	图号	1-1/7
			总序号	7
			共 2 页第 1 页	

序号	名称	型号及规格	单位	数量	重量(公斤) 单重	重量(公斤) 总重	来源或设备图号	备注
1	闭式喷头	下垂型 68°c	只	537				
2	水流指示器	DN100	只	5			南京消防器材公司	
3	单出口消火栓	DN65-SG24	只	4			靖江不锈钢冷却塔厂	
4	双出口消火栓	DN65-SG24B65	只	11				
5	磷酸氨盐干粉灭火器	MFA3	只	55				
6	蹲式大便器		组	32			和成公司	
7	挂墙小便器		组	28			和成公司	
8	台式洗脸盆	单冷水	组	15			和成公司	
9	成品洗涤池		组	13			和成公司	
10	地漏	50Tc	组	23				
11	电热开水炉	6KW	组	5				
12	压力表	ø100 1.0MPa	组	2				
13	压力表	ø100 1.6MPa	组	11				
14	自动排气阀	DN20	只	1				
15	湿式报警阀	DN100	组	3			南京消防器材公司	
16	多级离心泵	65DFL24-12X5 (生活)	台	2			上海东方泵业公司	
17		100DFL72-16x4 (消防)	台	2			〃	
18		100DFS100-12X4 (喷淋)	台	2			〃	
19		40DFL6-12X4 (稳压)	台	1			〃	
20	潜水污水泵	50WQ20-7-0.75	台	2	(带铠装胶管)		〃	
21	截止阀	J11W-16T DN80	只	4				
22		J11W10T DN40	只	1				
23		J11W10T DN32	只	2				
24		J11W10T DN25	只	6				
25		J11W10T DN20	只	6				

室主任	魏	校对	邦平
		编制	侯礼毅

002

全宗号	目录号	分类号	案卷号	件号
	11	3.1.2	26	3

苏州市建筑设计研究院 1998年12月 日	订购设备或材料表		图别	水施
证书等级 甲级 编号 1001061	工程名称	泰州市中级人民法院	图号	1-2/7
	项目	审判法庭及信访中心	总序号	7
			共 2 页 第 2 页	

序号	名称	型号及规格	单位	数量	重量(公斤) 单重	重量(公斤) 总重	来源或设备图号	备注
26	闸阀	DN150 Z45T-10	只	4				
27		DN100 Z45T-16	只	14				
28		DN80 Z45T-16	只	4				
29		DN50 Z45T-16	只	2				
30	单向阀	DN100 HC41X-1.6	只	6				
31		DN80 HC41X-1.6	只	2				
32		DN50 HC41X-1.6	只	1				
33	避振喉	DN150 KXT-Ⅲ	只	4				
34		DN100 KXT-Ⅱ	只	6				
35		DN80 KXT-Ⅲ	只	2				
36		DN50 KXT-Ⅲ	只	2				
37	过滤器	DN100	只	2				
38		DN80	只	2				
39	偏心异径管	DN100/150	只	4				
40		DN65/80	只	2				
41	铸铁接轮	DN250	只	1			按国标S312 7/8 I型	
42	钢套管	DN200	只	5				
43		DN150	只	125				
44		DN80	只	100				
45	备用喷头	直立型	只	10				
46		下垂型	只	40				
47		壁式	只	10				
48	备用潜水污水泵	WQ20-7-0.75	台	1				
49	玻璃钢水箱	3000×5000×3000H 食品级	只	1	(成品、组装)			

室主任	张[illegible]	校对	邱平
		编制	徐礼权

003

会签号	日期号	校对号	复核号	
	11	21.4	35	1

1-7

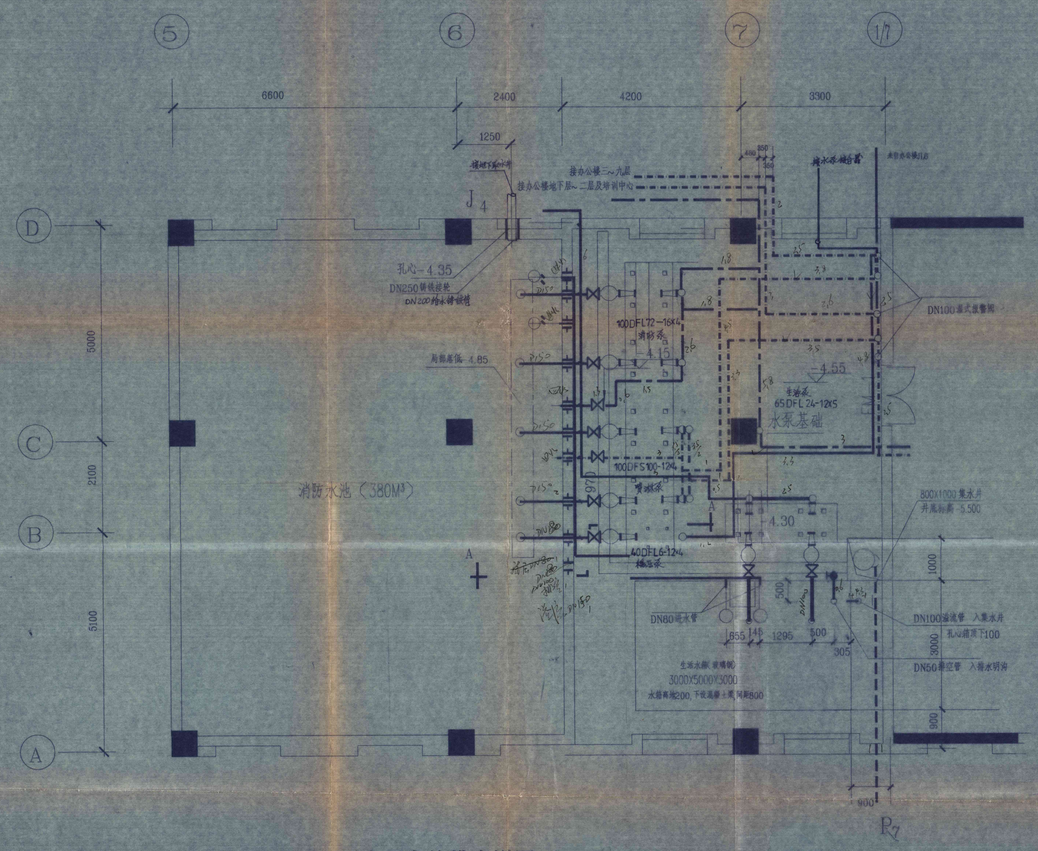

地下层水泵房给排水详图

1:50

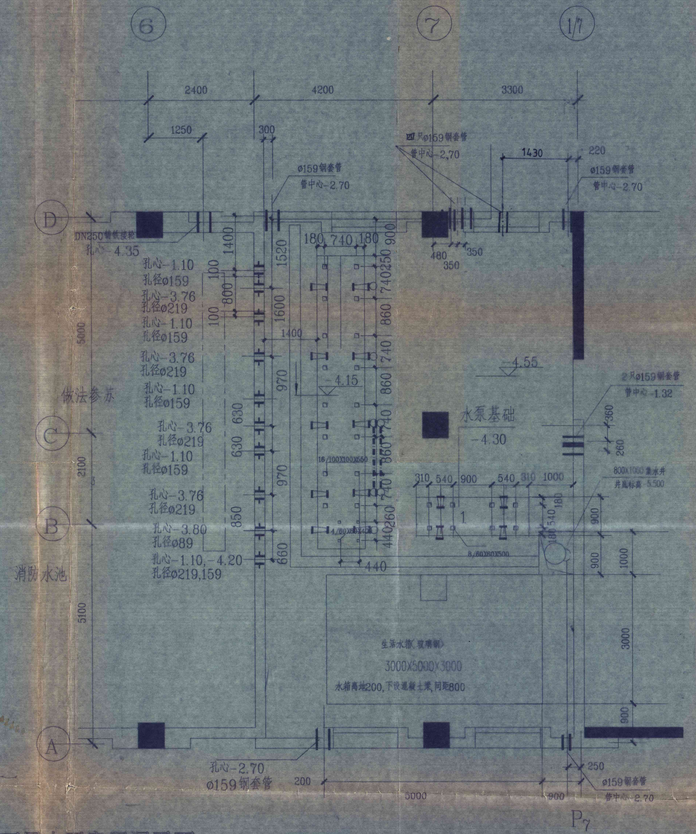

地下层水泵房留洞平面

1:50

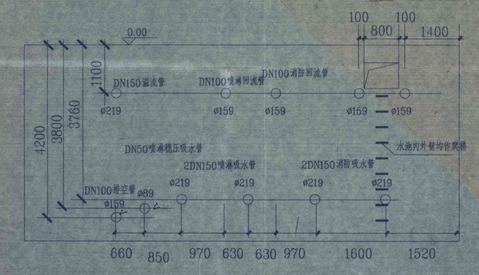

水池侧壁留洞图

1:50

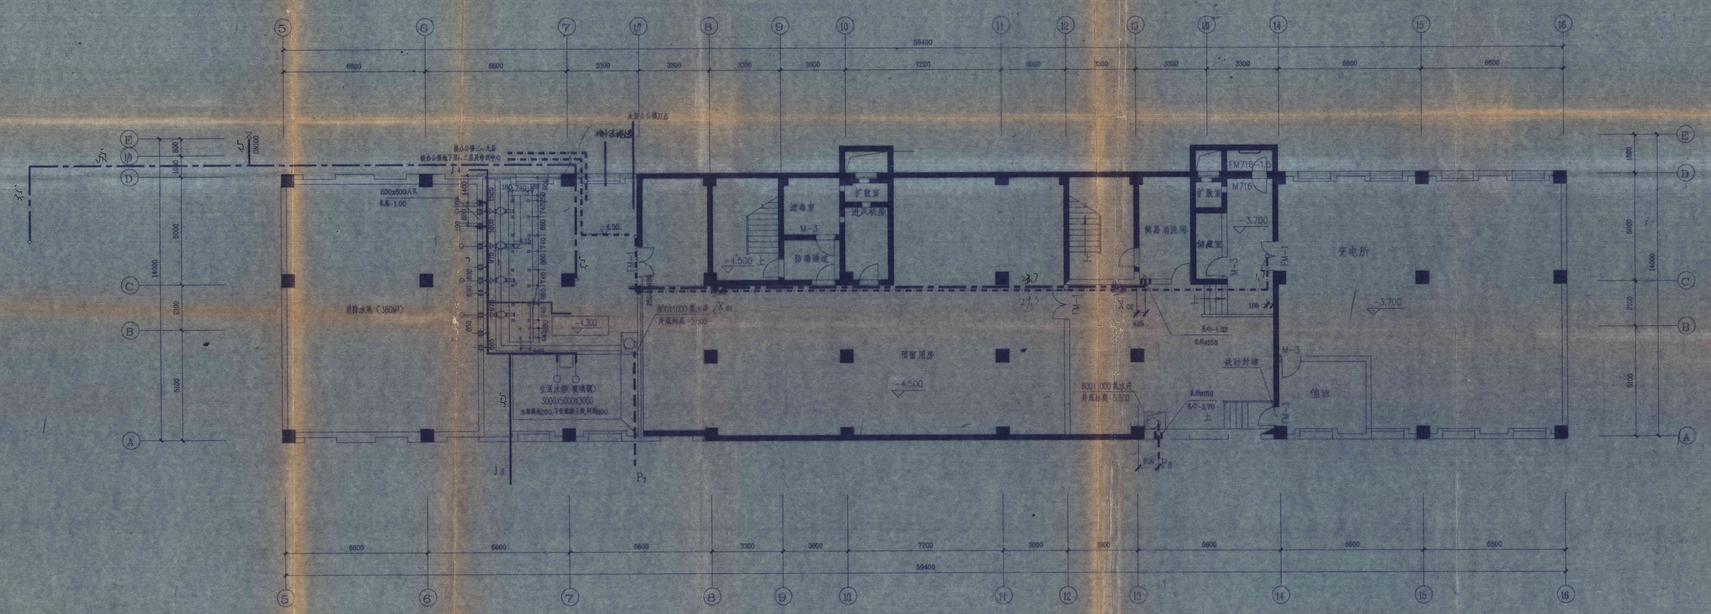

地下层给排水平面

1:100

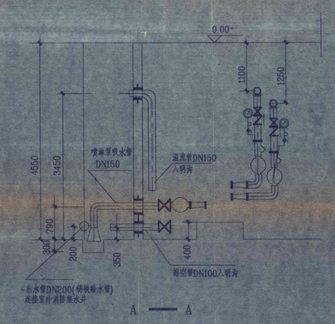

竣工图

施工单位负责人签字：

工程总负责人签字：

年 月 日

审定		校对	王子	图纸内容	地下室及水池平面图 水池剖面图及留洞图
审核		设计			
复核		制图	徐		
工程负责人	王	专业工种负责人			

设计号码	96102-23-174
工程号码	2
图纸编号	水施-2
日期	1996.12